

FÖRKLARINGAR

BETECKNINGAR

D = BEF DAGVATTENSLEDNING
S = BEF SPILLVATTENLEDNING, RENSPOLAS
S1 = SPILLVATTENLEDNING, STAM, Fab. Rehau, PP-plast, Typ:RAUPIANO
S2 = SPILLVATTENLEDNING, "GRÖDA", Fab. Rehau, PP-plast, Typ:RAUPIANO
S3 = SPILLVATTENLEDNING, I MARKEN, Fab. Rehau, PE-RÖR

KV = KALLVATTENLEDNING
VV = VARMVATTENLEDNING
VVC = VARMVATTENCIRKULATIONLEDNING
VS = VÄRMELEDNING

1 = STAM, Fab. Rehau, PEX-rör, TYP: RAUTITAN
2 = I BADRUM, WC, Fab. Rehau, PEX-rör, TYP: RAUTITAN
3 = I BADRUM, WC, SYNLIGA ROSTFRIA RÖR
4 = STRÅK I KÄLLARE, PP-RÖR
5 = BEF. KÄLLVATTENLEDNING, TYP: CU-RÖR
6 = I KULVERT VÄRMVATTENCIRKULATIONLEDNING,
7 fab. Retherm, TYP: Fusiotherm PP-R80 Faser
8 = STAM/STRÅK VÄRMELEDNING, RÖR TYP: Alu-Pex
9 = SYNLIG VÄRMELEDNING, RAKA: CU-RÖR

AV1 = AVSTÄGNINGSVENTIL STAM/KULVERT
AV2 = AVSTÄGNINGSVENTIL KULVENTIL
RV = INJUSTERINGSVENTIL VVC

ANSL = ANSLUTNING
BL1 = DUSCH/BADKARSBLANDARE
BL2 = TVÄTTÄLLSBLANDARE
BL3 = LÅDÄLSBLANDARE
BL4 = TVÄTTUGERBLANDARE
BL5 = SPOLBLANDARE MED SLANGANSLUTNING
B1 = GOLVBRUNN I BADRUM
B2 = GOLVBRUNN I TVÄTTTUGA
B3 = GOLVBRUNN I GARAGE
B4 = SPYGATT
BEF. = BEFINTLIG
BR = BRYTARE
BS = BADRUMSSKÅP
DB = DISKBÄNK
DDS = DUSCHDRAPERISKENA
D = DIMMER I TILLVAL
G = GLOBBMATUR
GX = EGEN LAMPA
GV = GOLVVÄRME I TILLVAL
HT = HANNDUKSTORK-EL TILLVAL
IL = INSPEKTIONSLUKA
LI = LÄCKAGEINDIKERING

KV01-MF01-OX =KALLVATTENMÄTARE MED KONSOL OCH
AVSTÄNGNINGSVENTILER - BESTÄLLAS
ENTREPRENÖREN FRÅN KOMMUN

VV01-MF01-0X =VARMVATTENMÄTARE MED KONSOL
PK = PREFABRICERADE KASSETT
PR = PROPPAR

PR.	= PRUPPAS
P1	= PUMP
Sr1	= STUPRÖR
SH	= SLANGHYLLA
TM1	= TVÄTTMASKIN
TM	= VÄGGUTGÅT TILL TVÄTTMASKIN
TT	= VÄGGUTGÅT TILL TORKTUMBLARE
TS1	= TVÄTTSTÅLL STOR
TS2	= TVÄTTSTÅLL LITEN
TV	= TAPPVENTIL
UB	= UTSLAGSBACK
VF	= VENTIL FRÄNLUFF
VK1	= VATTENKLOSETT, GOLV
VK2	= VATTENKLOSETT, KORT
VL	= VATTENLÅS
VT	= VENTIL TILLLUFF
VU	= VÄGGUTGÅT
VM1	= VÄRMVATTENMÄTTARANORDNING
VVX	= VÄRMVATTENVÄXLARE
VUK	= VATTENUTKASTARE

MINFALL PÅ SPILLVATTENLEDNING 15%
OM INTE ANNAT ANGES:

	KV	WV	S
VK	12	---	110
TS	12	12	50
BL	15	15	---
VL	---	---	75
B	---	---	75

~~DEMONTERING~~

[illegible]

REV	REVIDERINGEN AVSER	ANT	SIGN	DATUM
-----	--------------------	-----	------	-------

FASTIGHET

Brf Sobeln 1

ADRESS
Källängsvägen 7,9,11 Lidingö



08-668 44 44 Fax 08-668 44 42 www.titania.se

RELATIONSHANDLING

RITNINGEN AVSER

HUS A

PLAN 03-05 VÅNING 01-03

STAMBYTE


RÖRINSTALLATION

ANSVARIG MJA	RITAD AV EZY	GRANSKAD AV EZY
-----------------	-----------------	--------------------

DATUM	2012-08-27
-------	------------

UPPDRA.G.NR	NUMMER	BET
-------------	--------	-----

EJ111860	V50.1-AX3-5
----------	-------------

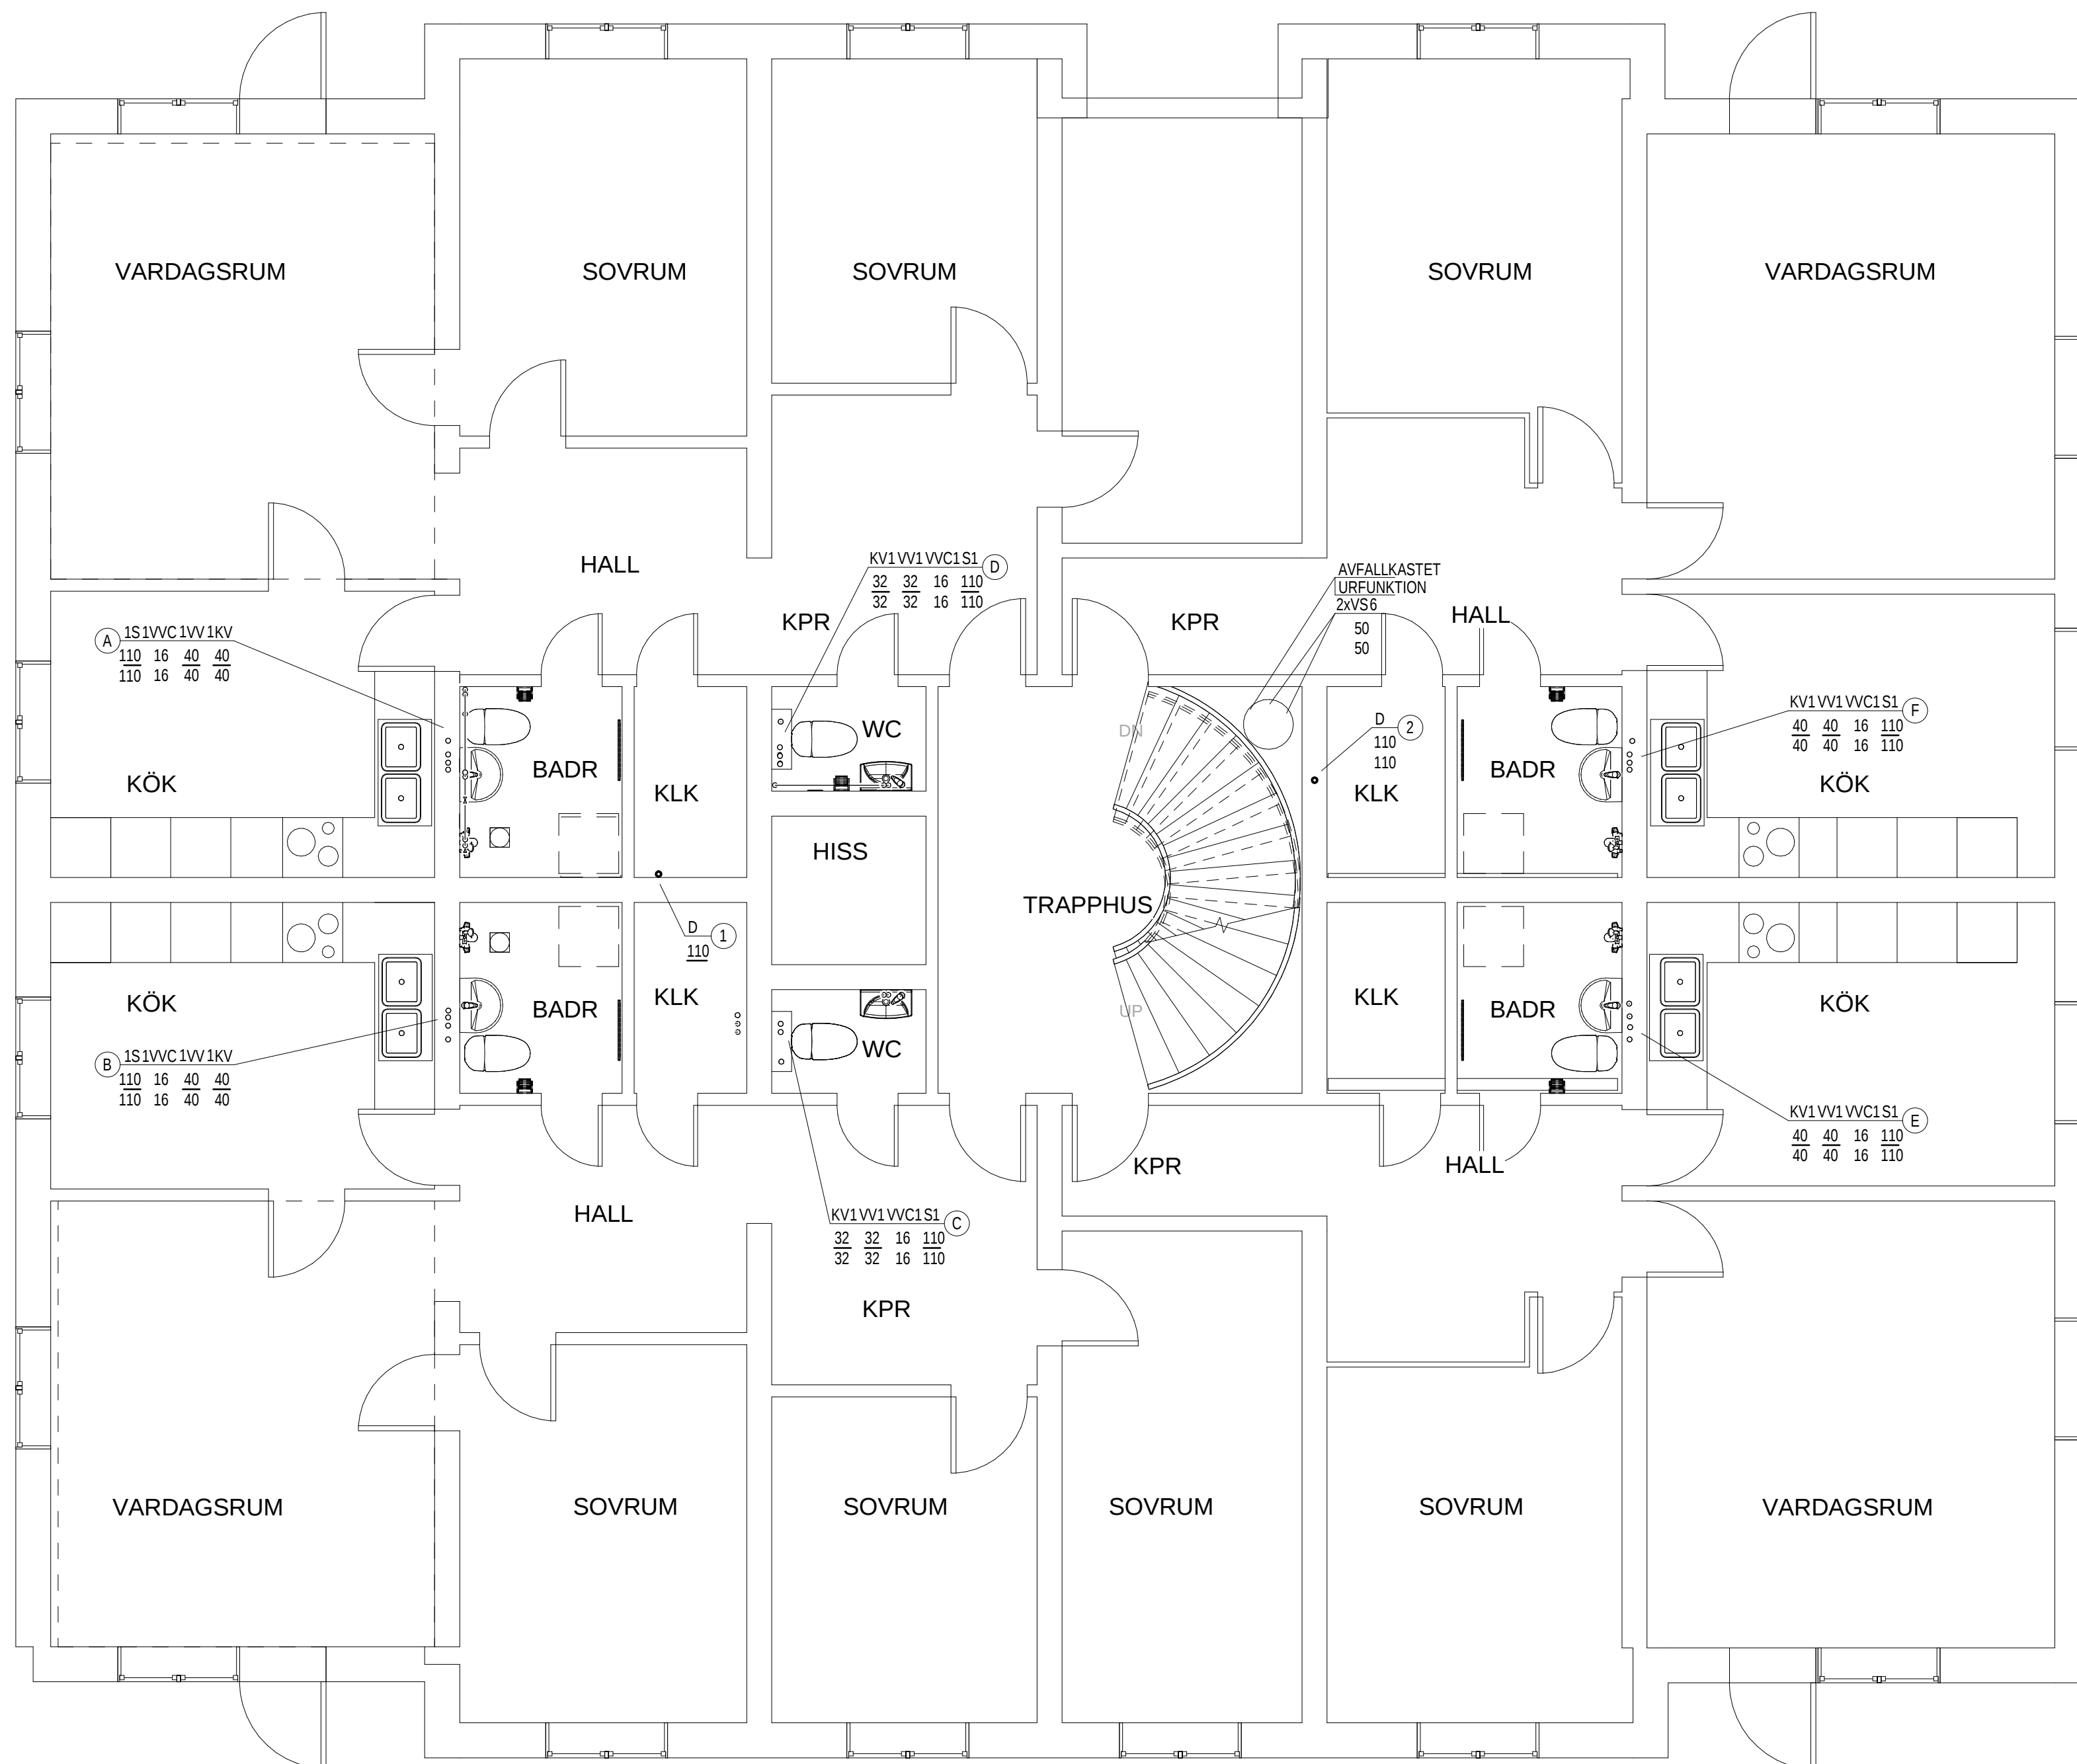

1 03.Vấn 1-3 VVS
1 : 50