

FÖRKLARINGAR

BETECKNINGAR

D = BEF DAGVATTENSLEDNING
S = BEF SPILLVATTENLEDNING, RENSPOLOS
S1 = SPILLVATTENLEDNING, STAM, Fab. Rehau, PP-plast, Typ:RAUPIANO
S2 = SPILLVATTENLEDNING, "GRODA", Fab. Rehau, PP-plast, Typ:RAUPIANO
S3 = SPILLVATTENLEDNING, I MARKEN, Fab. Rehau, PE-RÖR

KV = KALLVATTENLEDNING
VV = VARMVATTENLEDNING
VVC = VARMVATTENCIRKULATIONLEDNING
VS = VÄRMELEDNING

1 = STAM, Fab. Rehau, PEX-rör, TYP: RAUTITAN
2 = I BADRUM, WC, FAF, Rehau, PEX-rör, TYP: RAUTITAN
3 = I BADRUM, WC, SYNLIGA ROSTFRIA RÖR
4 = STRÅK I KÄLLARE, PP-RÖR
5 = BEF. KALLVATTENLEDNING, TYP: CU-RÖR
6 = I KULVERT VARMVATTENCIRKULATIONLEDNING,
7 fab. Retherm, TYP: Fusiotherm PP-R80 Faser
8 =STAM/STRÅK VÄRMELEDNING, RÖR TYP: Alu-Pex
9 =SYNLIG VÄRMELEDNING, RAKA: CU-RÖR

AV1	=	AVSTÄGNINGSVENTIL STAMKULVERT
AV2	=	AVSTÄGNINGSVENTIL KULVERTIL
RV	=	INJUSTERINGSVENTIL VVC
ANSL	=	ANSLUTNING
BL1	=	DUCH/BADKARSBLANDARE
BL2	=	TVÄTTSTÄLLSBLANDARE
BL3	=	DISKLÄDSBLANDARE
BL4	=	TVÄTTSTUGEBLANDARE
BL5	=	SPILBADARE MED SLANGANSLUTNING
B1	=	GOLVBRUNN I BADRUM
B2	=	GOLVBRUNN I TVÄTTSTUGA
B3	=	GOLVBRUNN I GARAGE
B4	=	SPYGGATT
BEF.	=	BEFINTLIG
BR	=	BRYTARE
BS	=	BADRUMSSKÅP
DB	=	DISKBANK
DDS	=	DUCHDRAPERISKENA
DI	=	DIMMER - TILLVAL
G	=	GLOBARMATUR
GX	=	EGEN LAMPA
GV	=	GOLVARMARE - TILLVAL
HT	=	HANDUKSTORK-ELL TILLVAL
I	=	INSPEKTIONSLUKA
LI	=	LÄCKAGEINDIKERING

KV01-MF01-OX =KALLVATTENMÄTARE MED KONSOL OCH
AVSTÄNGNINGSVENTILER - BESTÄLLAS
ENTREPRENÖREN FRÅN KOMMUN

VV01-MF01-0X =VARMVATTENMÄTARE MED KONSOL

PK	= PREFABRICERADE KASSETT
PR	= PROPPAS
P1	= PUMP
SR1	= STUPRÖR
SH	= SLANGHYLLA
TM1	= TVÄTTMASKIN
TM	= VÄGGUTAG TILL TVÄTTMASKIN
TT	= VÄGGUTAG TILL TORKTUMLARE
TS1	= VÄGGTÄLL STOR
TS2	= VÄGGTÄLL LITEN
TV	= TÄPPEVIL
U	= UTSLAGSBACK
VF	= VENTIL FRÄNLUFV
VK1	= VATTENKLOSETT, GOLV
VK2	= VATTENKLOSETT, KORT
VL	= VATTENLÄS
VT	= VENTIL TILLLUFT
VU	= VÄGGUTAG
VM1	= VÄRMVATTENMÄTTARANORDNING
VVX	= VÄRMVATTENVÄXLARE
VUK	= VATTENUTKASTARE

MINFALL PÅ SPILLVATTENLEDNING 15%
OM INTE ANNAT ANGES:

	KV	VV	S
VK	12	---	110
TS	12	12	50
BL	15	15	---
VL	---	---	75
B	---	---	75



DEMONTERING

[illegible]

REV	REVIDERINGEN AVSER	ANT	SIGN	DATUM
-----	--------------------	-----	------	-------

FASTIGHET

Brf Sobeln 1

ADRESS
Källängsvägen 7,9,11 Lidingö



08-668 44 44 Fax 08-668 44 42 www.titania.se

RELATIONSHANDLING

RITNINGEN AVSER

HUS 10

PLAN 10 VÅNING 8


STAMBYTE RÖRINSTALLATION

SKALA	A1	A3	Disciplin
ANSVARIG MJA		RITAD AV EZY	GRANSKAD AV EZY

DATUM	2012-08-27
-------	------------

UPPDRA.G.NR	NUMMER	BET
-------------	--------	-----

EJ111860	V50.1-AX10
----------	------------

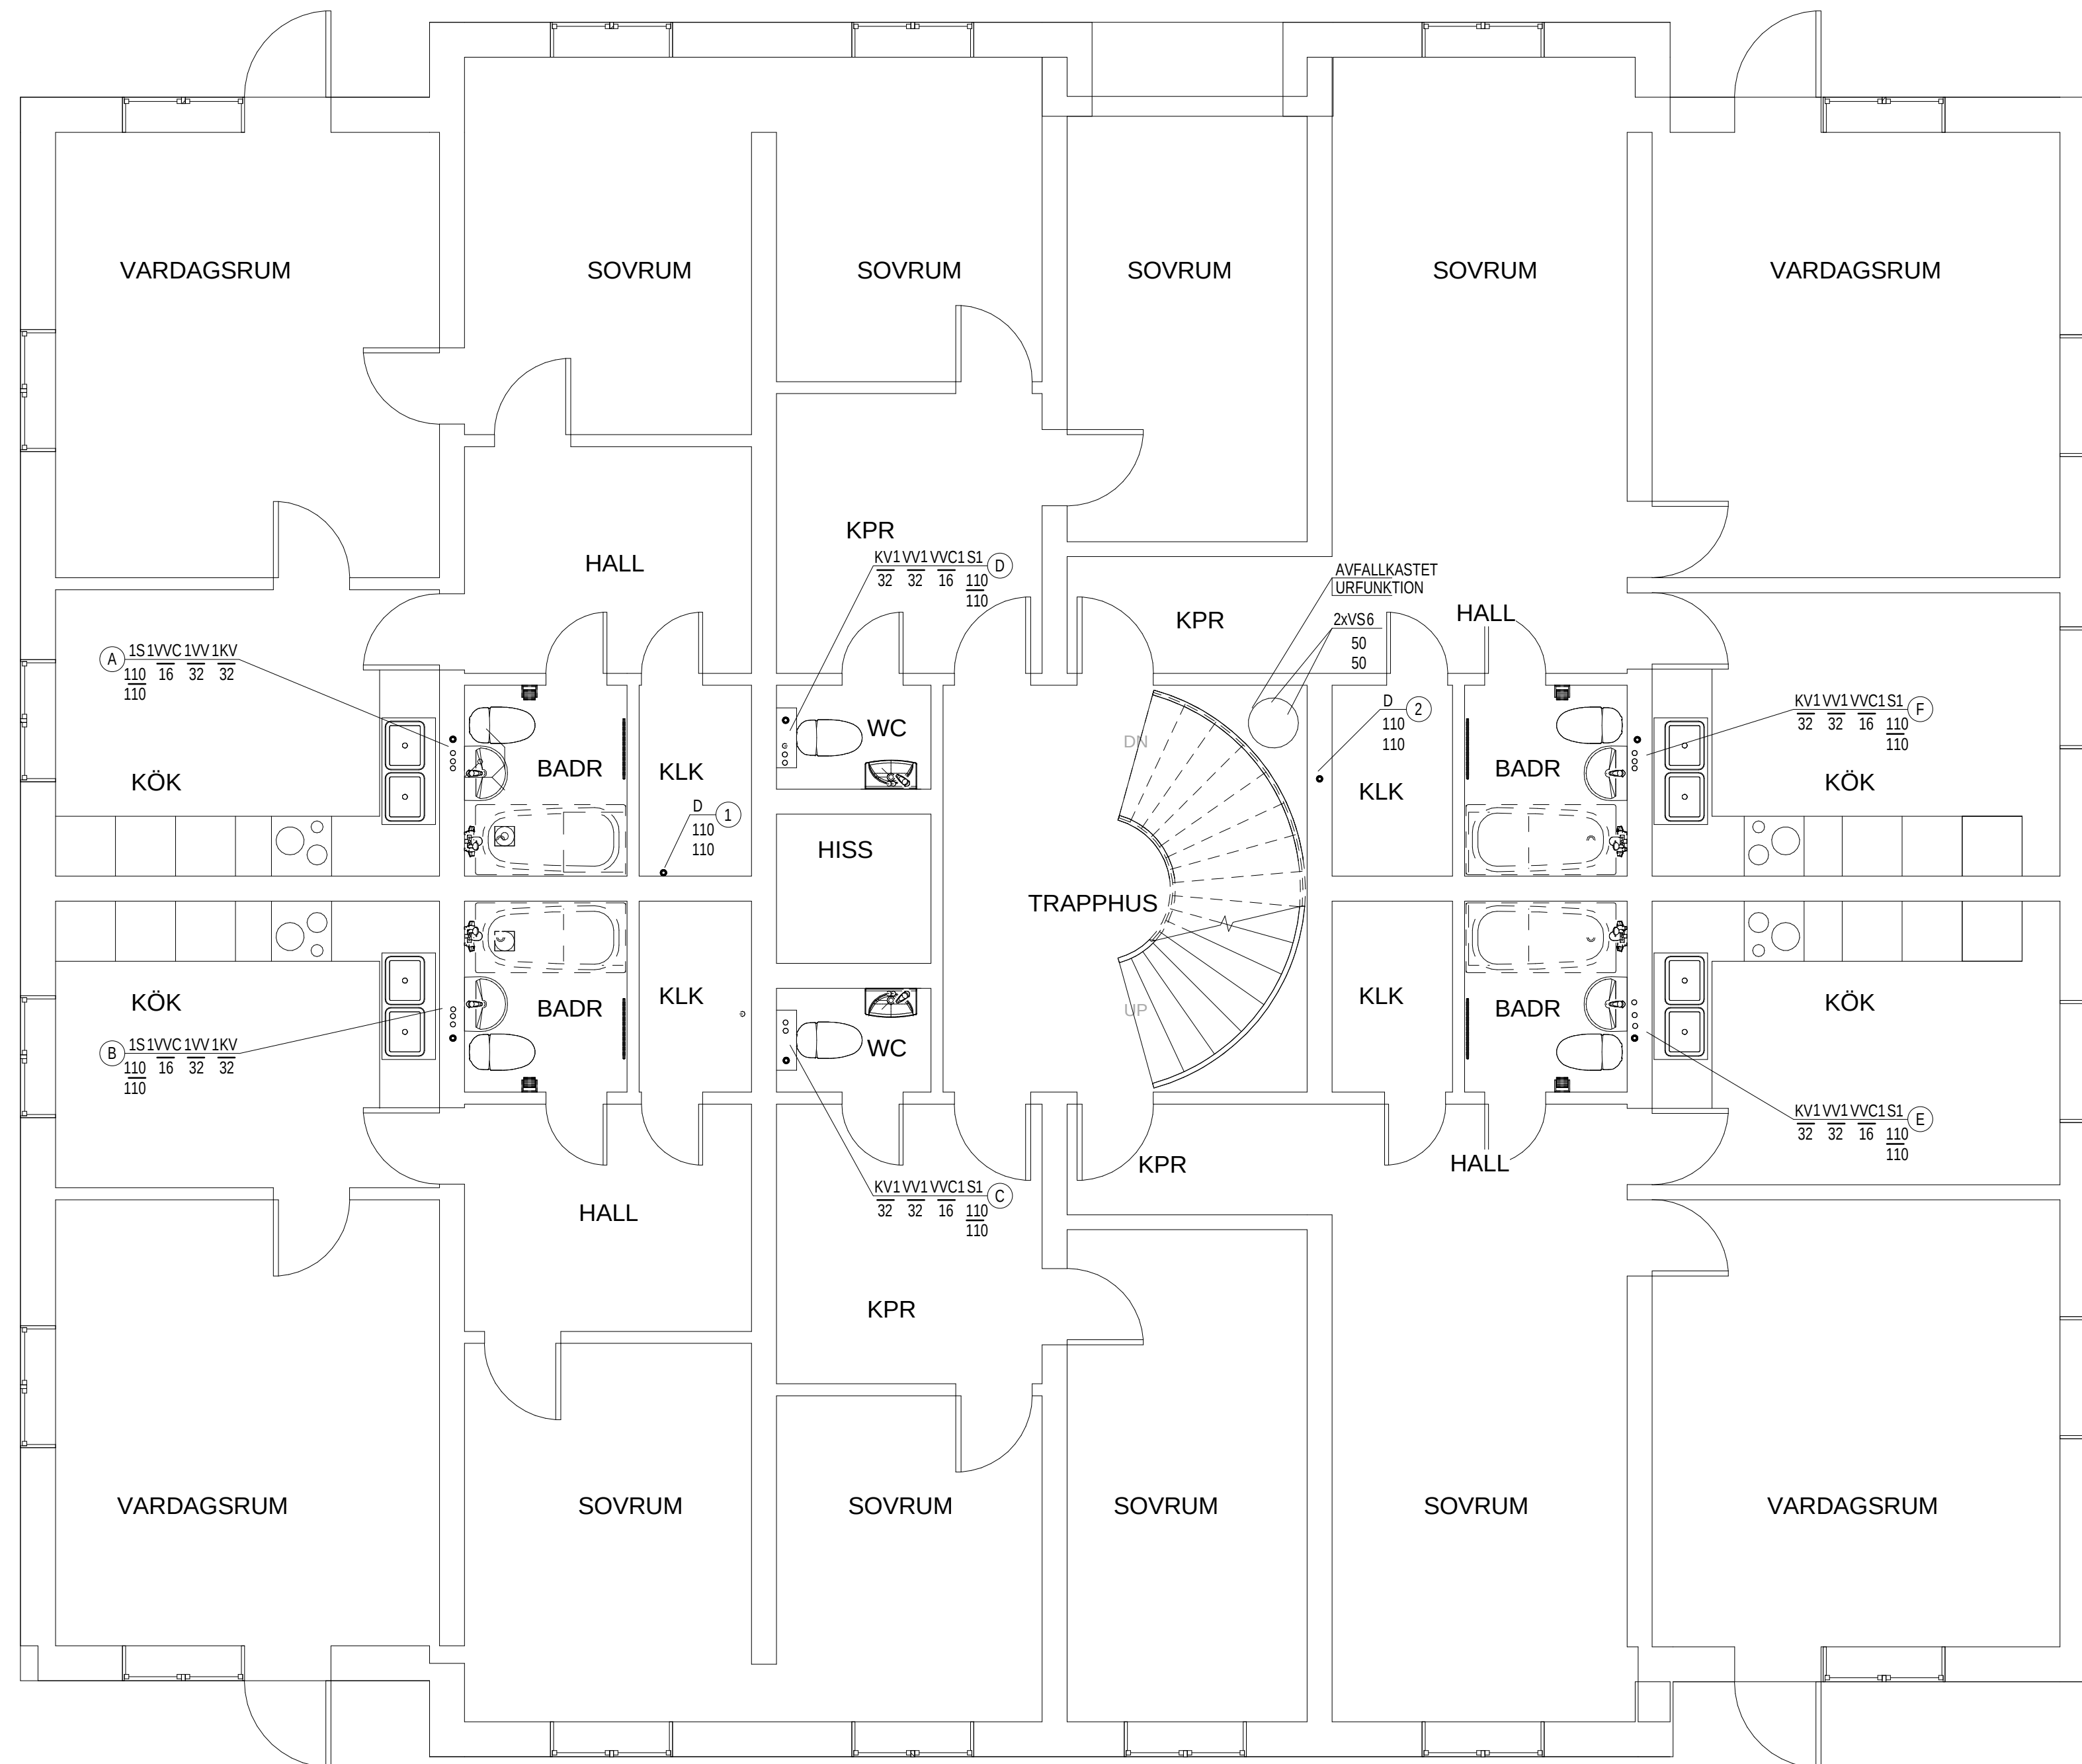

1 10.Văn 8 VVS
1 : 50