


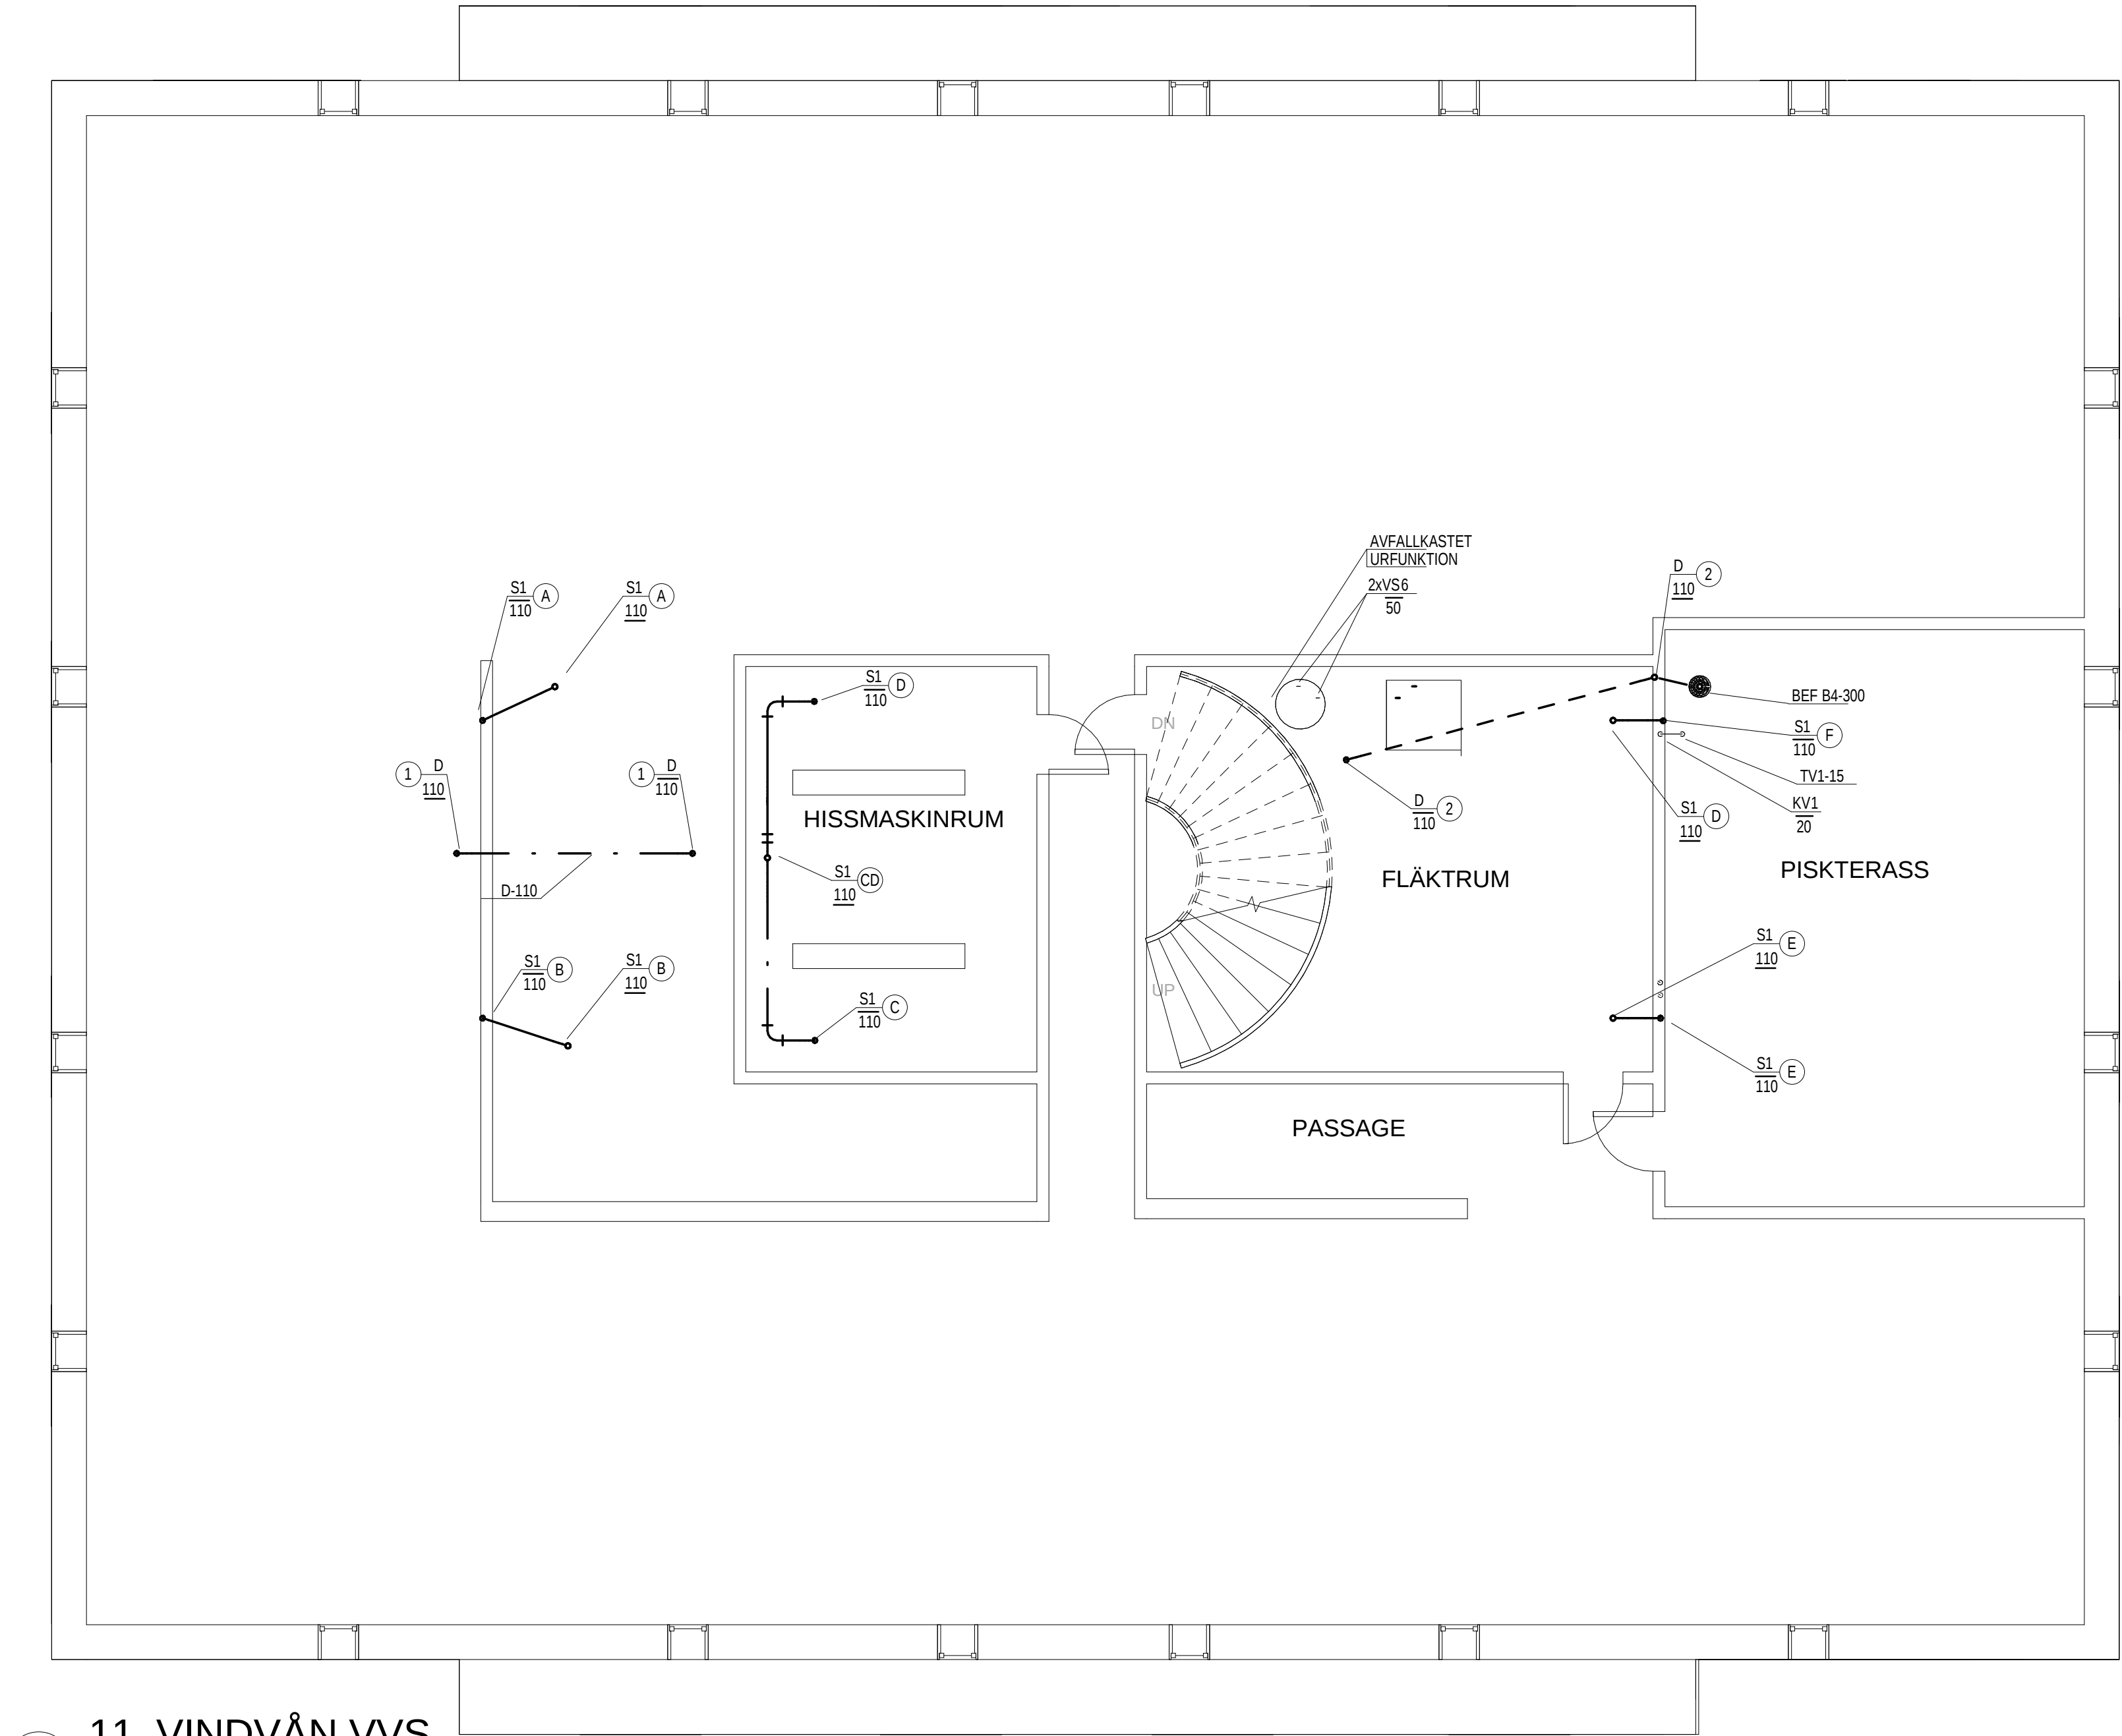

11. VINDVÅN VVS
1 : 50

FÖRKLARINGAR

BETECKNINGAR

- D = BEF DAGVATTENSLEDNING
S = BEF SPILLVATTENLEDNING, RENSPOLAS
S1 = SPILLVATTENLEDNING, STAM, Fab. Rehau, PP-plast, Typ:RAUPIANO
S2 = SPILLVATTENLEDNING, "GRODA", Fab. Rehau, PP-plast, Typ:RAUPIANO
S3 = SPILLVATTENLEDNING, I MARKEN, Fab. Rehau, PE-RÖR
KV = KALLVATTENLEDNING
VV = VARMVATTENLEDNING
VVC = VARMVATTENCIRKULATIONLEDNING
VS = VÄRMELEDNING
1 = STAM, Fab. Rehau, PEX-rör,TYP:RAUTITAN
1 = I BADRUM, WC, Fab. Rehau, PEX-rör,TYP:RAUTITAN
2 = I BADRUM, WC, SYNLIGA ROSTFRIA RÖR
3 = STRÅK I KÄLLARE, PP-RÖR
4 = BEF. KALLVATTENLEDNING, TYP: CU-RÖR
5 = I KÜLVERT VARMVATTENCIRKULATIONLEDNING, fab. Retherm, Typ: Fusiotherm PP-R80 Faser
6 =STAM/STRÅK VÄRMELEDNING, RÖR TYP: Alu-Pex
7 =SYNLIG VÄRMELEDNING, RAKA: CU-RÖR

- AV1 = AVSTÄGNINGSVENTIL STAM/KULVENTIL
AV2 = AVSTÄGNINGSVENTIL KULVENTIL
RV = INJUSTERINGSVENTIL VVC
ANSL = ANSLUTNING
BL1 = DUSCH/BADKARSBLANDARE
BL2 = TVÄTTSTÄLLSBLANDARE
BL3 = DISKLÄDSBLANDARE
BL4 = TVÄTTSTUGEBLANDARE
BL5 = SPOBLANDARE MED SLANGANSLUTNING
B1 = GOLVBRUNN I BADRUM
B2 = GOLVBRUNN I TVÄTTSTUGA
B3 = GOLVBRUNN I GARAGE
B4 = SPYGATT
BEF. = BEFINTLIG
BR = BRYTARE
BS = BADRUMSSKÅP
DB = DISKBÄNK
DDS = DUSCHDRAPERISKENA
DI = DIMMER - TILLVAL
G = GLOBARMATUR
GX = EGEN LAMPA
GV = GOLVVARME - TILLVAL
HT = HÄNDUKSTORK-EL TILLVAL
IL = INSPEKTIONSLUKA
LI = LÄCKAGEINDIKERING
KV01-MF01-0X =KALLVATTENMÄTARE MED KONSOL OCH AVSTÄGNINGSVENTILER - BESTÄLLAS ENTREPRENÖREN FRÅN KOMMUN
VV01-MF01-0X =VARMVATTENMÄTARE MED KONSOL
- PK = PREFABRICERADE KASSETT
PR. = PROPPAS
P1 = PUMP
SR1 = STUPRÖR
SH = SLANGHYLLA
TM1 = TVÄTTMASKIN
TM = VÄGGUTAG TILL TVÄTTMASKIN
TT = VÄGGUTAG TILL TORKTUMLARE
TS1 = TVÄTTSTÄLL STOR
TS2 = TVÄTTSTÄLL LITEN
TV = TAPPVENTIL
UB = UTSLAGSBÄCK
VF = VENTIL FRÄNLUFT
VK1 = VATTENKLOSETT, GOLV
VK2 = VATTENKLOSETT, KORT
VL = VATTENLÄS
VT = VENTIL TILLLUFT
VU = VÄGGUTTAG
VM1 = VARMVATTENMÄTTARANORDNING
VXX = VARMVATTENVÄXLARE
VUK = VATTENUTKASTARE

MINFALL PÅ SPILLVATTENLEDNING 15%
OM INTE ANNAT ANGES:

	KV	VV	S
VK	12	---	110
TS	12	12	50
BL	15	15	---
VL	---	---	75
B	---	---	75

DEMONTERING

REV	REVIDERINGEN AVSER	ANT	SIGN	DATUM
-----	--------------------	-----	------	-------

FASTIGHET
Brf Sobeln 1
ADDRESS
Källängsvägen 7,9,11 Lidingö

TITANIA

08-668 44 44 Fax 08-668 44 42 www.titania.se

RELATIONSHANDLING

RITNINGEN AVSER HUS A PLAN 11 VÅNING VIND STAMBYTTE RÖRINSTALLATION			
SKALA	A1	A3	Disciplin
ANSVARIG MJA	RITAD AV EZY		GRANSKAD AV EZY
DATUM 2012-08-27			
UPPDRAAG.NR	NUMMER		BET
EJ111860	V50.1-AX11		