

FÖRKLARINGAR

BETECKNINGAR

D = BEF DAGVATTENSLEDNING
S = BEF SPILLVATTENLEDNING, RENSOPAS
S1 = SPILLVATTENLEDNING, STAM, Fab. Rehau, PP-plast, Typ:RAUPIANO
S2 = SPILLVATTENLEDNING, "GRODA", Fab. Rehau, PP-plast, Typ:RAUPIANO
S3 = SPILLVATTENLEDNING, I MARKEN, Fab. Rehau, PE-RÖR

KV = KALLVATTENLEDNING
VV = VARMVATTENLEDNING
VVC = VARMVATTENCIRKULATIONLEDNING
VS = VÄRMELEDNING

1 = STAM, Fab. Rehau, PEX-rör, TYP: RAUTITAN
 1 = I BADRUM, WC, Fab. Rehau, PEX-rör, TYP: RAUTITAN
 2 = I BADRUM, WC, SYNLIGA ROSTFRIA RÖR
 3 = STRÅK I KÄLLARE, PP-RÖR
 4 = BEF. KALLVATTENLEDNING, TYP: CU-RÖR
 5 = I KULVERT VARMVATTENCIRKULATIONLEDNING,
 fab. Retherm, TYP: Fusiotherm PP-R80 Faser
 6 =STAM/STRÅK VÄRMELEDNING, RÖR TYP: Alu-Pex
 7 =SYNLIG VÄRMELEDNING, RAKA, CU-RÖR

AV1	=	AVSTÄGNINGSVENTIL STAM/KULVERT
AV2	=	AVSTÄGNINGSVENTIL KULVERT
RV	=	INJUSTERINGSVENTIL VVC
ANSL	=	ANSLUTNING
BL1	=	DUSCHABS/GRÄSBANDLARE
BL2	=	TVÄTTSTÄLLSBLANDARE
BL3	=	DISKLÄDSBLANDARE
BL4	=	TVÄTTSTUGEBLANDARE
BL5	=	SÖPLÄSANDARE MED SLANGANSLUTNING
B1	=	GOLVBRUNN I BADRUM
B2	=	GOLVBRUNN I TVÄTTSTUGA
B3	=	GOLVBRUNN I GARAGE
B4	=	SPYGGATT
BEF.	=	BEFINTLIG
BR	=	BRYTARE
BS	=	BADRUMSSKÅP
DB	=	DISKBÄNK
DDS	=	DUSCHDÖRAPERISKENA
DI	=	DIMMER - TILLVAL
G	=	GLOBARMATUR
GV	=	EGEN LAMPA
GX	=	GOLVVARME - TILLVAL
H	=	HÄNDEKURSTORK-EL TILLVAL
LI	=	INSPEKTIONS LU
LT	=	LÄCKAGEINDIKERING


KV01-MF01-0X =KALLVATTENMÄTARE MED KONSOL OCH
AVSTÄNGNINGSVENTILER - BESTÄLLAS
ENTREPRENÖREN FRÅN KOMMIN

VV01-MF01-0X =VARMVATTENMÄTARE MED KONSOL

PK	= PREFABRICERADE KASSETT
PR	= PROPPAS
P1	= PUMP
SR1	= STUPRÖR
SH	= SLANGHYLLA
TM1	= TVÄTTMASKIN
TM	= VÄGGUTAG TILL TVÄTTMASKIN
TT	= VÄGGUTAG TILL TORKTUMLARE
TS1	= VÄGGTÅLL STOR
TS2	= TVÄTTSTÅLL LITEN
TV	= TÄPPVENTIL
UB	= UTSLAGSBACK
VF	= VENTIL FRÄNLUFT
VK1	= VÄTTEKNIOSETT, GOLV
VK2	= VÄTTEKNIOSETT, KORT
VL	= VÄTTENLÅS
VT	= VENTIL TILLLUFT
VU	= VÄGGUTAG
VM1	= VÄTTEKNIENMÄTTARANORDNING
VVX	= VÄRMVATTENVÄXLARE
VUK	= VÄTTEKNUTKASTARE

MINFALL PÅ SPILLVATTENLEDNING 15%
OM INTE ANNAT ANGES:

	KV	VV	S
VK	12	---	110
TS	12	12	50
BL	15	15	---
VL	---	---	75
B	---	---	75

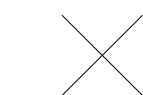

DEMONTERING

[illegible]

REV	REVIDERINGEN AVSER	ANT	SIGN	DATUM
-----	--------------------	-----	------	-------

FASTIGHET

Brf Sobeln 1

ADRESS
Källängsvägen 7,9,11 Lidingö

08-668 44 44 Fax 08-668 44 42 www.titania.se

RELATIONSHANDLING

RITNINGEN AVSER

HUS D

PLAN 8-10 VÅNING 05-07

STAMBYTE

RÖRINSTALLATION

SKALA	50	A1	100	A3	Disciplin	VVS
-------	----	----	-----	----	-----------	-----


ANSVARIG MJA	RITAD AV EZY	GRANSKAD AV EZY
-----------------	-----------------	--------------------

DATUM
2012-08-27

UPPDRA.G.NR	NUMMER	BET
-------------	--------	-----

EJ111860

V50.1-DX8-10

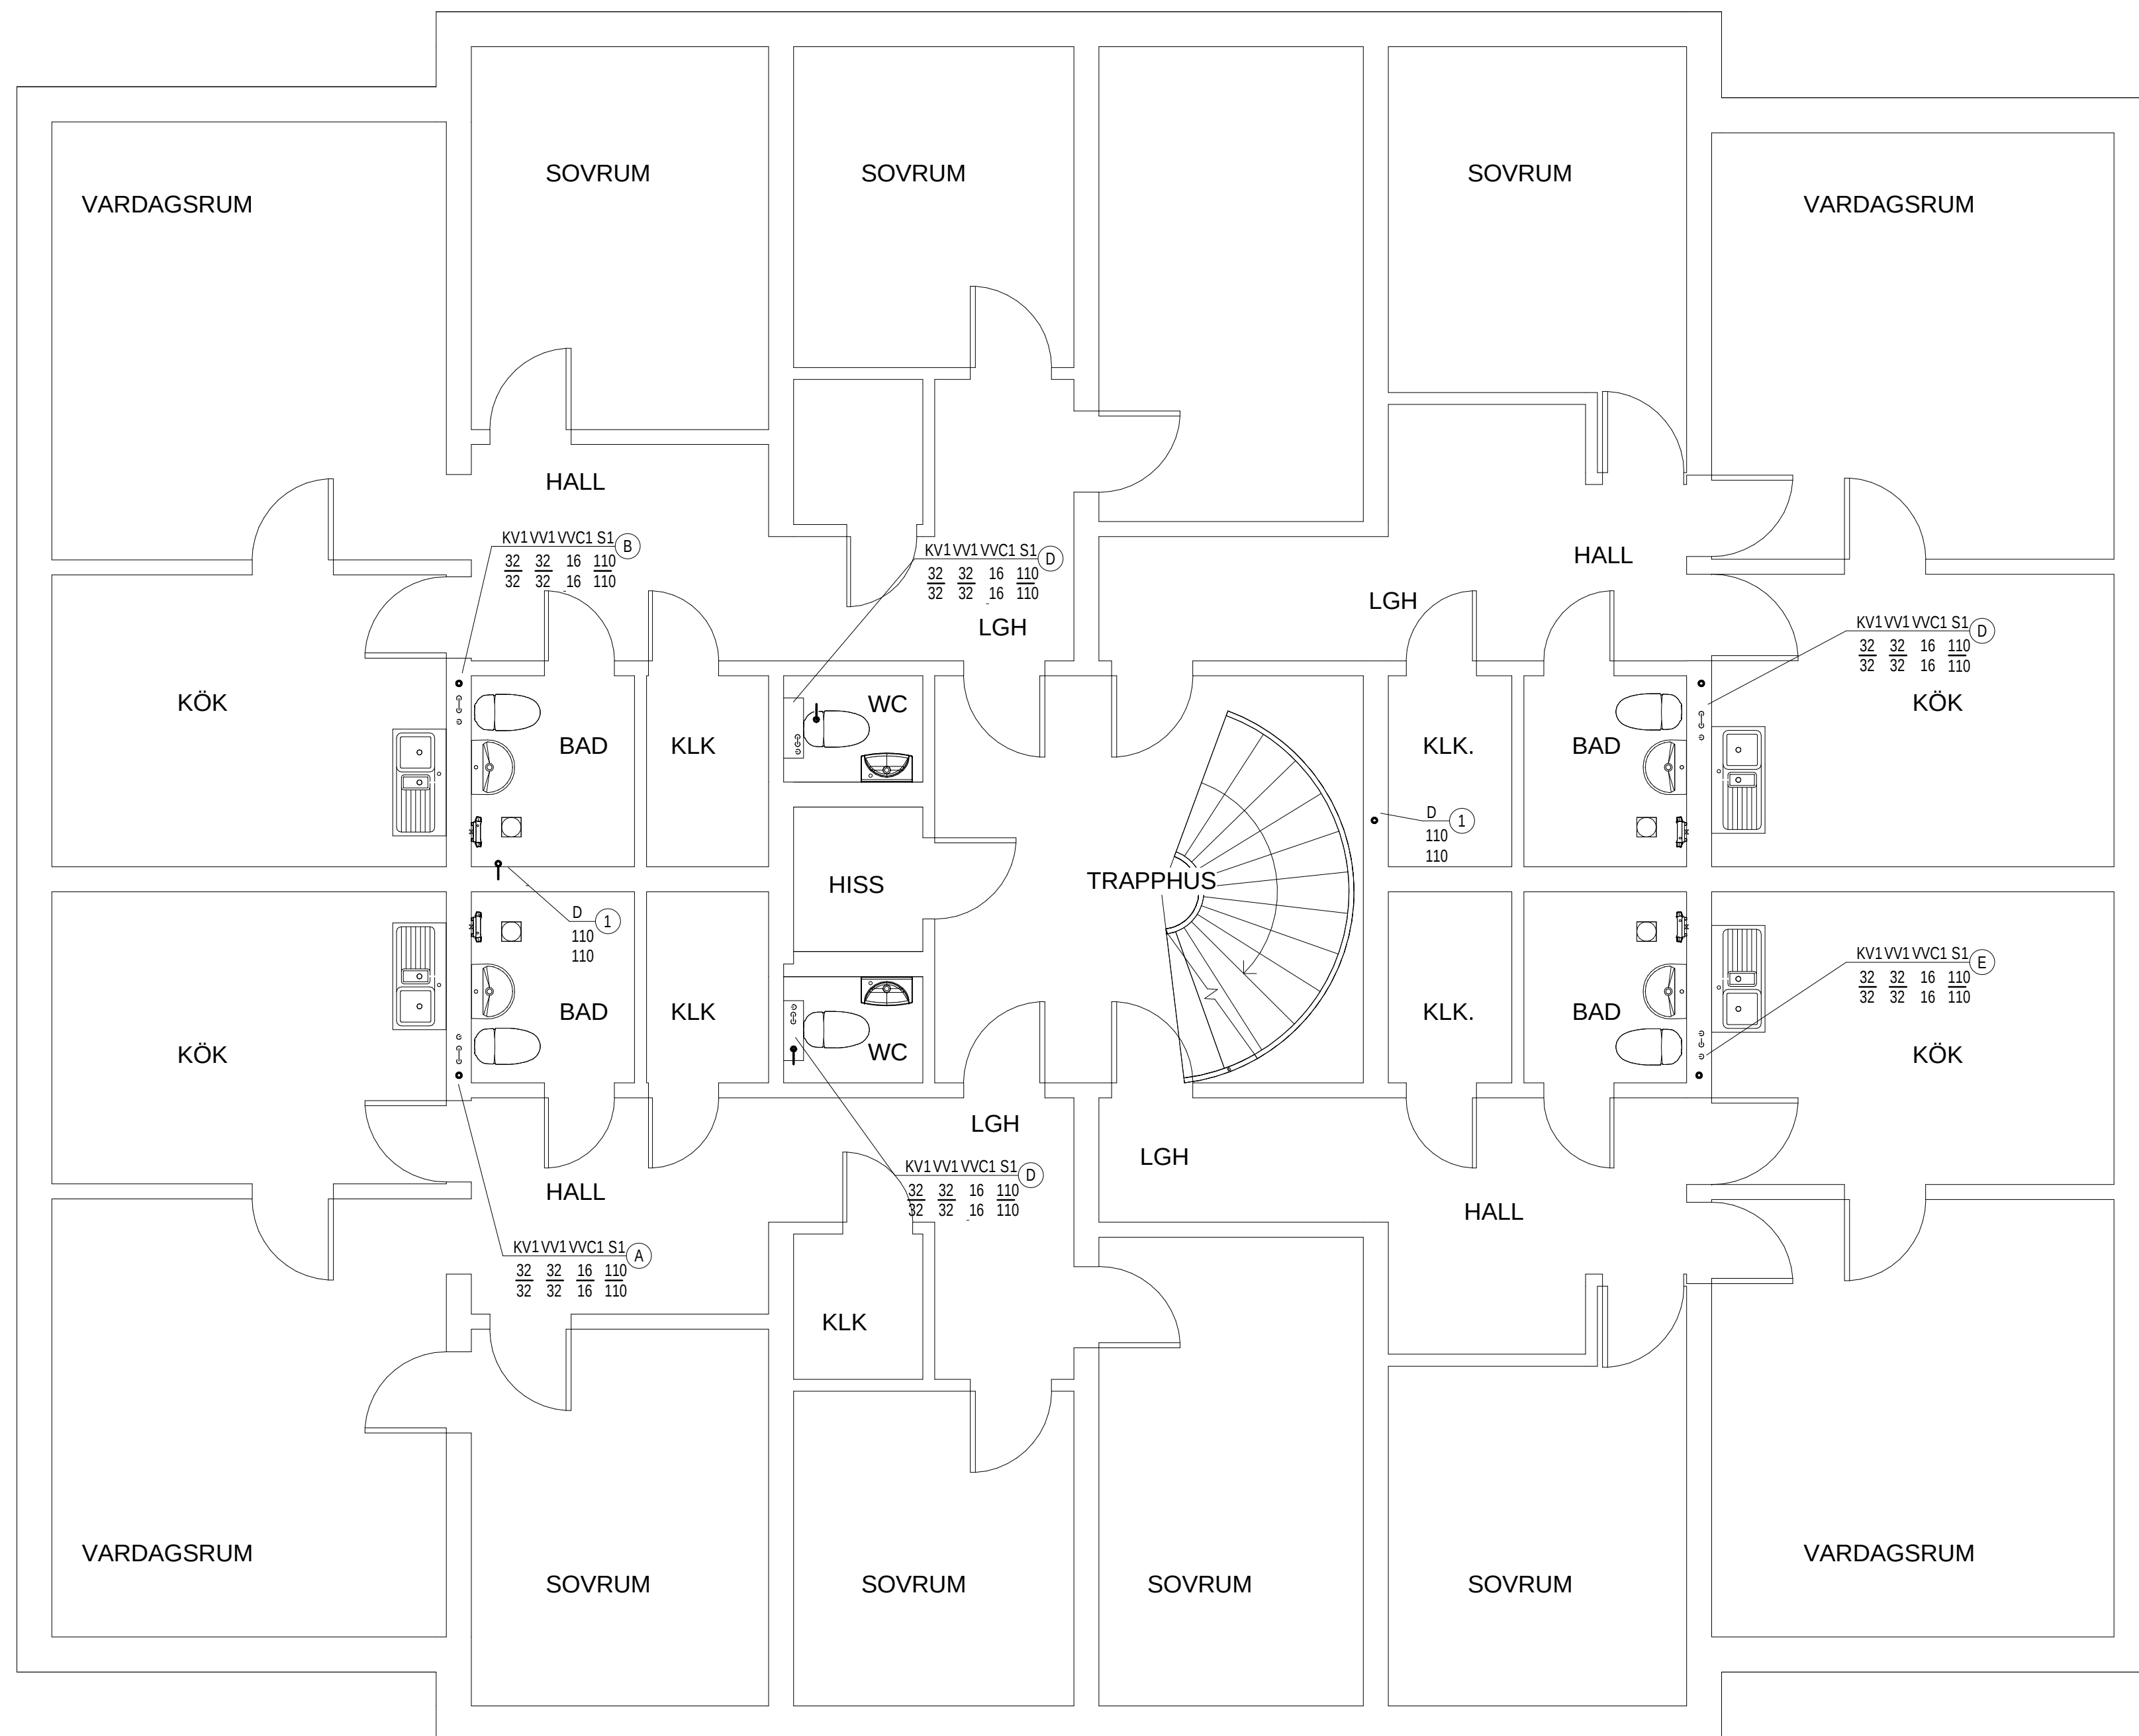

1

08-10.Våning 05-07 VVS

1 : 50