

BETEKNINGAR	
D	= BEF DAGVATTENSLEDNING
S	= BEF SKALLVATTENSLEDNING, RENSPOLAS
S1	= SPILLVATTENSLEDNING, STAM, Fab. Rehau, PP-plast, TYP RAUPIOAN
S2	= SPILLVATTENSLEDNING, "GRODA", Fab. Rehau, PP-plast, TYP RAUPIOAN
S3	= SPILLVATTENSLEDNING, I MARKEN, Fab. Rehau, PE-ROR
KV	= KALLVATTENSLEDNING
VV	= VÄRMEVATTENSLEDNING
VVC	= VÄRMEVATTENSLEKURKULENLEDNING
VS	= VÄRMELEDNING
1	= STAM, Fab. Rehau, PEX-rör, TYP RAUTITAN
2	= IADRUM, WC, Fab. Rehau, PEX-rör, TYP RAUTITAN
3	= IADRUM, WC, SYNLIGA ROSTFRIA RÖR
4	= STRÅK I KÄLLARE, PP-RÖR
4	= BEF. KALLVATTENSLEDNING, TYP: CU-RÖR
5	= I KULVERT VÄRMEVATTENCIRKULENLEDNING, i helbryn, TYP: Fusiotherm PP-R0 Faser
6	= STAM/STRÅK VÄRMELEDNING, RÖR TYP: Alu-Pex
7	= SYNLIG VÄRMELEDNING, RAKA, CU-RÖR

AV1	= AVSTÄGNINGSVENTIL STAMKULVERT
AV2	= AVSTÄGNINGSVENTIL KULVENTIL
RV	= INJUSTERINGSVENTIL VVC
ANSL	= ANSLUTNING
BL1	= DUSCHBADKARSBLANDARE
BL2	= TVÄTTSTÄLLBLANDARE
BL3	= DISKBÄNDBLANDARE
BL4	= TVÄTTSTUGEBLANDARE
BL5	= SPOBLANDARE MED SLANGANSLUTNING
B1	= GOLVBRUNN I BADRUM
B2	= GOLVBRUNN I TVÄTTSTUGA
B3	= GOLVBRUNN I GARAGE
B4	= SPYGATT
BEF.	= BEFINTLIG
BR	= BRYTARE
BS	= BADRUMSSKÅP
DB	= DISKBÄNK
DDS	= DUSCHDRAPERISKENA
DI	= DIMMER - TILLVAL
G	= GLOBARMATUR
GV	= EGEN LAMPA
GX	= GOLVÄRMARE - TILLVAL
HT	= HÄNDTORKSTORK-EL TILLVAL
IL	= INSPEKTIONSLUKA
LI	= LÄCKAGEINDIKERING
KV01-MF01-0X	= KALLVATTENMÄTARE MED KONSOL OCH AVSTÄGNINGSVENTILER - BESTÄLLAS ENTREPRENÖREN FRÅN KOMMUN
VV01-MF01-0X	= VÄRMVATTENMÄTARE MED KONSOL OCH PREFABRICERADE KASSETT
PK	= PROPÅS
P1	= PUMP
SR1	= STUPRÖR
SH	= SLANGHYLLA
TM1	= TVÄTTMASKIN
TM	= VÄGGUTGÅT TILL TVÄTTMASKIN
TT	= VÄGGUTGÅT TILL TORKTUMLARE
TS1	= TVÄTTSTÄLL STOR
TS2	= TVÄTTSTÄLL LITEN
TV	= TAPPVENTIL
UB	= UTSLAGSBACK
VF	= VENTIL FRÅNLUFT
VK1	= VATTENKLOSETT, GOLV
VK2	= VATTENKLOSETT, KORT
VL	= VATTENLÅS
VT	= VENTIL TILLLUFT
VU	= VÄGGUTGÅT
VM1	= VÄRMVATTENMÄTTARANORDNING
VVX	= VÄRMVATTENVÄXLARE
VUK	= VATTENUTKASTARE

MINFALL PÅ SPILLVATTENLEDNING 15%
OM INTE ANNAT ANGES:

	KV	VV	S
VK	12	---	110
TS	12	12	50
BL	15	15	---
VL	---	---	75
B	---	---	75

~~DEMONTING~~

[illegible]

FASTIGHET
Brf Sobeln 1
ADRESS
Källängsvägen 7,9,11 Lidingö



08-668 44 44 Fax 08-668 44 42 www.titania.se


RELATIONSHANDLING

RITNINGEN AVSER
HUS D
PLAN 02 VÅNING ÖVER KÄLLARE
STAMBYTE
RÖRINSTALLATION

SKALA	50	A1	100	A3	Disciplin	VVS
ANSVARIG	MJA			RITAD AV	GRANSKAD AV	
				EZY	EZY	

DATUM		2012-08-27	
UPPDRA.G.NR	NUMMER	BET	

EJ111860	V50.1-DX2
----------	-----------

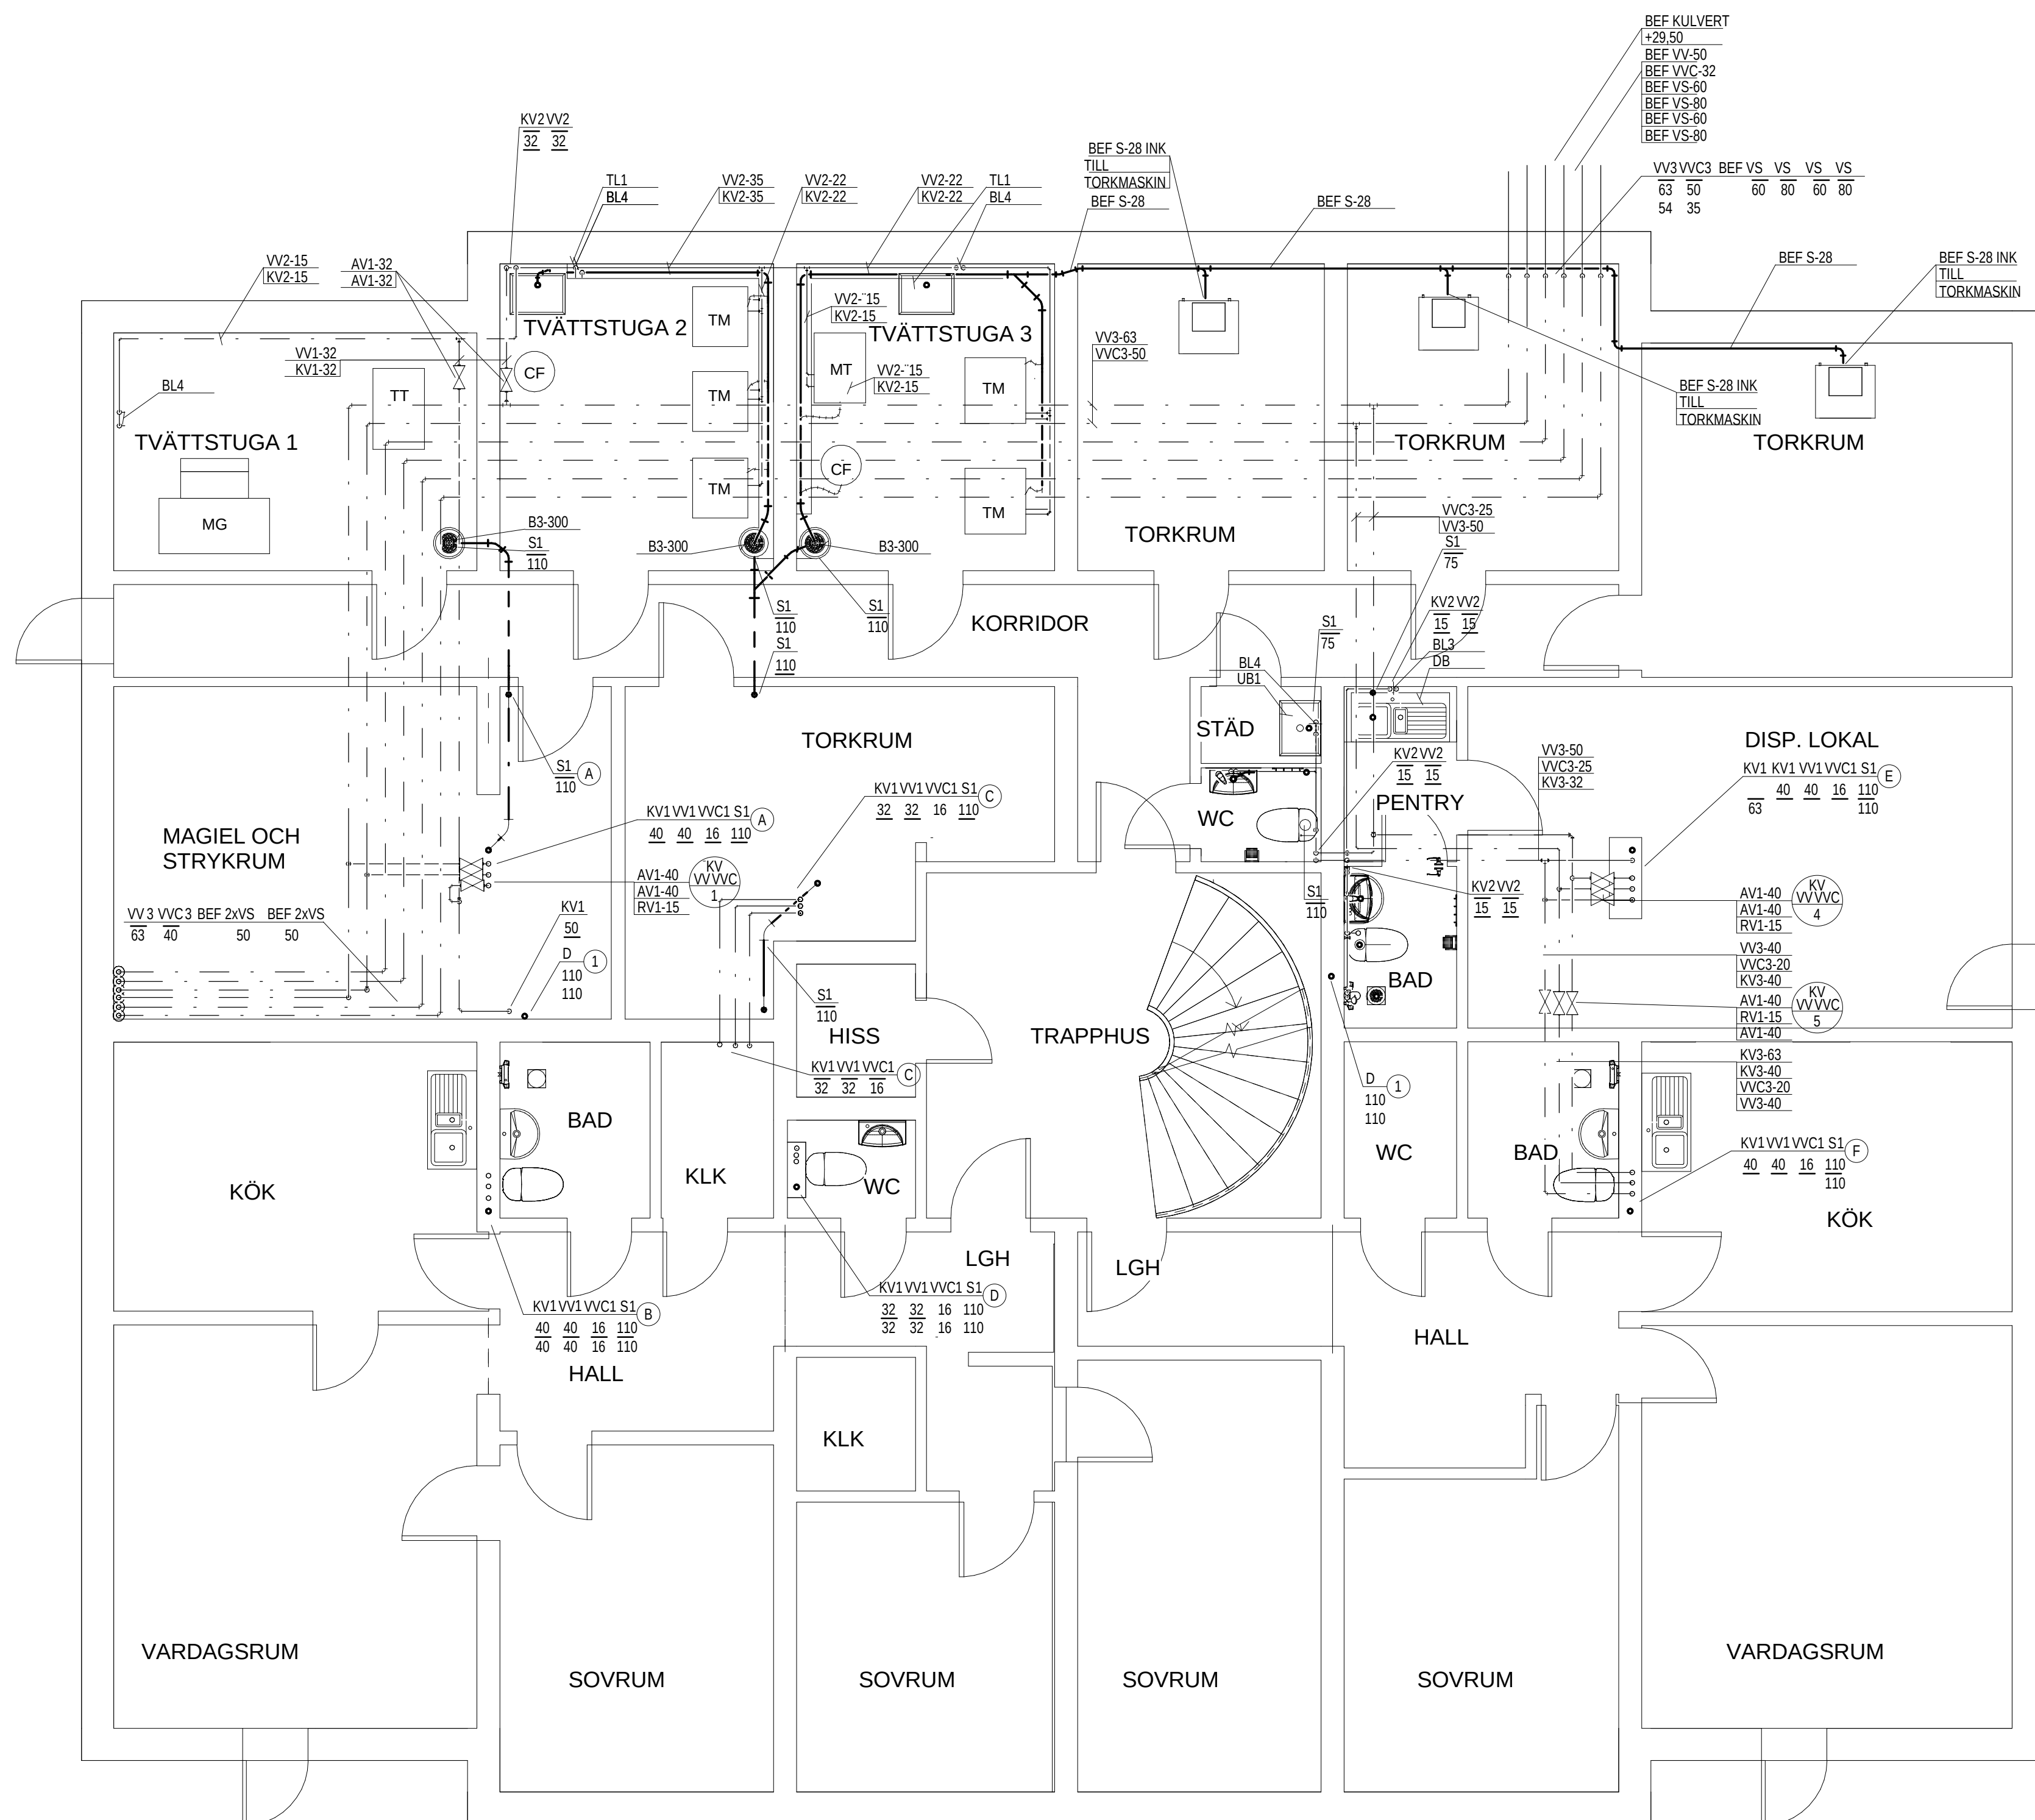

1 02.Övre Källarplan VVS
1 : 50