

FÖRKLARINGAR

BETECKNINGAR

D = BEF DAGVATTENSLEDNING
S = BEF SPILLVATTENLEDNING, RENSPOLAS
S1 = SPILLVATTENLEDNING, STAM, Fab. Rehau, PP-plast, Typ:RAUPIANO
S2 = SPILLVATTENLEDNING, "GRODA", Fab. Rehau, PP-plast, Typ:RAUPIANO
S3 = SPILLVATTENLEDNING, I MARKEN, Fab. Rehau, PE-RÖR

KV = KALLVATTENLEDNING
VV = VARMVATTENLEDNING
VVC = VARMVATTENCIRKULATIONLEDNING
VS = VÄRMELEDNING

1 = STAM, Fab. Rehau, PEX-rör, TYP: RAUTITAN
 1 = I BADRUM, WC, Fab. Rehau, PEX-rör, TYP: RAUTITAN
 2 = I BADRUM, WC, SYNLIGA ROSTFRIA RÖR
 3 = STRÅK I KÄLLARE, PP-RÖR
 4 = BEF. KALLVATTENLEDNING, TYP: CU-RÖR
 5 = I KULVERT VÄRMVATTENCIRKULATIONLEDNING,
 fab. Retherm, TYP: Fusiotherm PP-R80 Faser
 6 =STAM/STRÅK VÄRMELEDNING, RÖR TYP: Alu-Pex
 7 =SYNLIG VÄRMELEDNING, RAKA: CU-RÖR

AV1 = AVSTÄGNINGSVENTIL STAM/KULVERT
AV2 = AVSTÄGNINGSVENTIL KULVENTIL
RV = INJUSTERINGSVENTIL VVC

ANSL = ANSLUTNING
BL1 = DUSCH/BADKAR/BSBLANDARE
BL2 = TVÄTTSTÄLLSBLANDARE
BL3 = DISKLÄDSBLANDARE
BL4 = TVÄTTSTUGEBLANDARE
BL5 = GOLVBLANDARE MED SLANGANSLUTNING
B1 = GOLVBURIN I BADRUM
B2 = GOLVBURINN I TVÄTTSTUGA
B3 = GOLVBURINN I GARAGE
B4 = SPYGATT
BEF. = BEFINTLIG
BR = BRYTARE
BS = BADRUMSSKÅP
DB = DISKBÄNK
DDS = DUSCHDRAPERISKEENA
D = DIMMER - TILLVAL
GI = GLOBARNATUR
GX = ENGEN LÅMPA
GV = GOLVÄRME - TILLVAL
HT = HÄNDUKSTORK-ELL TILLVAL
IL = INSPEKTIONSLUKA
IJL = IÅCKAGFINDIKERING

KV01-MF01-0X =KALLVATTENMÄTARE MED KONSOL OCH
AVSTÄNGNINGSVENTILER - BESTÄLLAS
ENTREPRENÖREN FRÅN KOMMUN

VV01-MF01-0X =VARMVATTENMÄTARE MED KONSOL
PK = PREFABRICERADE KASSETT
PP =

PR.	= PROPPAS
P1	= PUMP
SR1	= STUPÖR
SH	= SLANGHYLLA
TM1	= TVÄTTMASKIN
TM	= VÄGGUTGÅ TILL TVÄTTMASKIN
TT	= VÄGGUTGÅ TILL TORKTUMLARE
TS1	= TVÄTTSTÅLL STOR
TS2	= TVÄTTSTÅLL LITEN
TV	= TAPPVENTIL
UB	= UTSLAGSBÄCK
VF	= VENTIL FRÄNLUFT
VK1	= VÄTTEKNÖSETT, GOLV
VK2	= VÄTTEKNÖSETT, KORT
VL	= VÄNVLÄS
VT	= VENTIL, TILLUFT
VU	= VÄGGUTGÅ
VM1	= VÄRMVÄTTENMÄTTARANORDNING
VVX	=VÄRMVÄTTENVÄXLARE
VUK	= VÄTTENUTKÄSTARE

MINFALL PÅ SPILLVATTENLEDNING 15%
OM INTE ANNAT ANGES:

	KV	VV	S
VK	12	---	110
TS	12	12	50
BL	15	15	---
VL	---	---	75
B	---	---	75

☐ DEMONTERING

[illegible]

REV	REVIDERINGEN AVSER	ANT	SIGN	DATUM
-----	--------------------	-----	------	-------

FASTIGHET

Brf Sobeln 1

ADRESS
Källängsvägen 7,9,11 Lidingö

 **TITANIA**

08-668 44 44 Fax 08-668 44 42 www.titania.se

RELATIONSHANDLING

RITNINGEN AVSER
HUS D
PLAN 01 VÅNING NEDRE KÄLLARE
STAMBYTE
RÖRINSTALLATION


SKALA	50	A1	100	A3	Disciplin	VVS
ANSVARIG				RITAD AV	GRANSKAD AV	

ANSVARIG MJA	RITAD AV EZY	GRANSKAD AV EZY
-----------------	-----------------	--------------------

DATUM	2012-08-27
-------	------------

UPPDRA.G.NR	NUMMER	BET
-------------	--------	-----

EJ111860	V50.1-DX1
----------	-----------

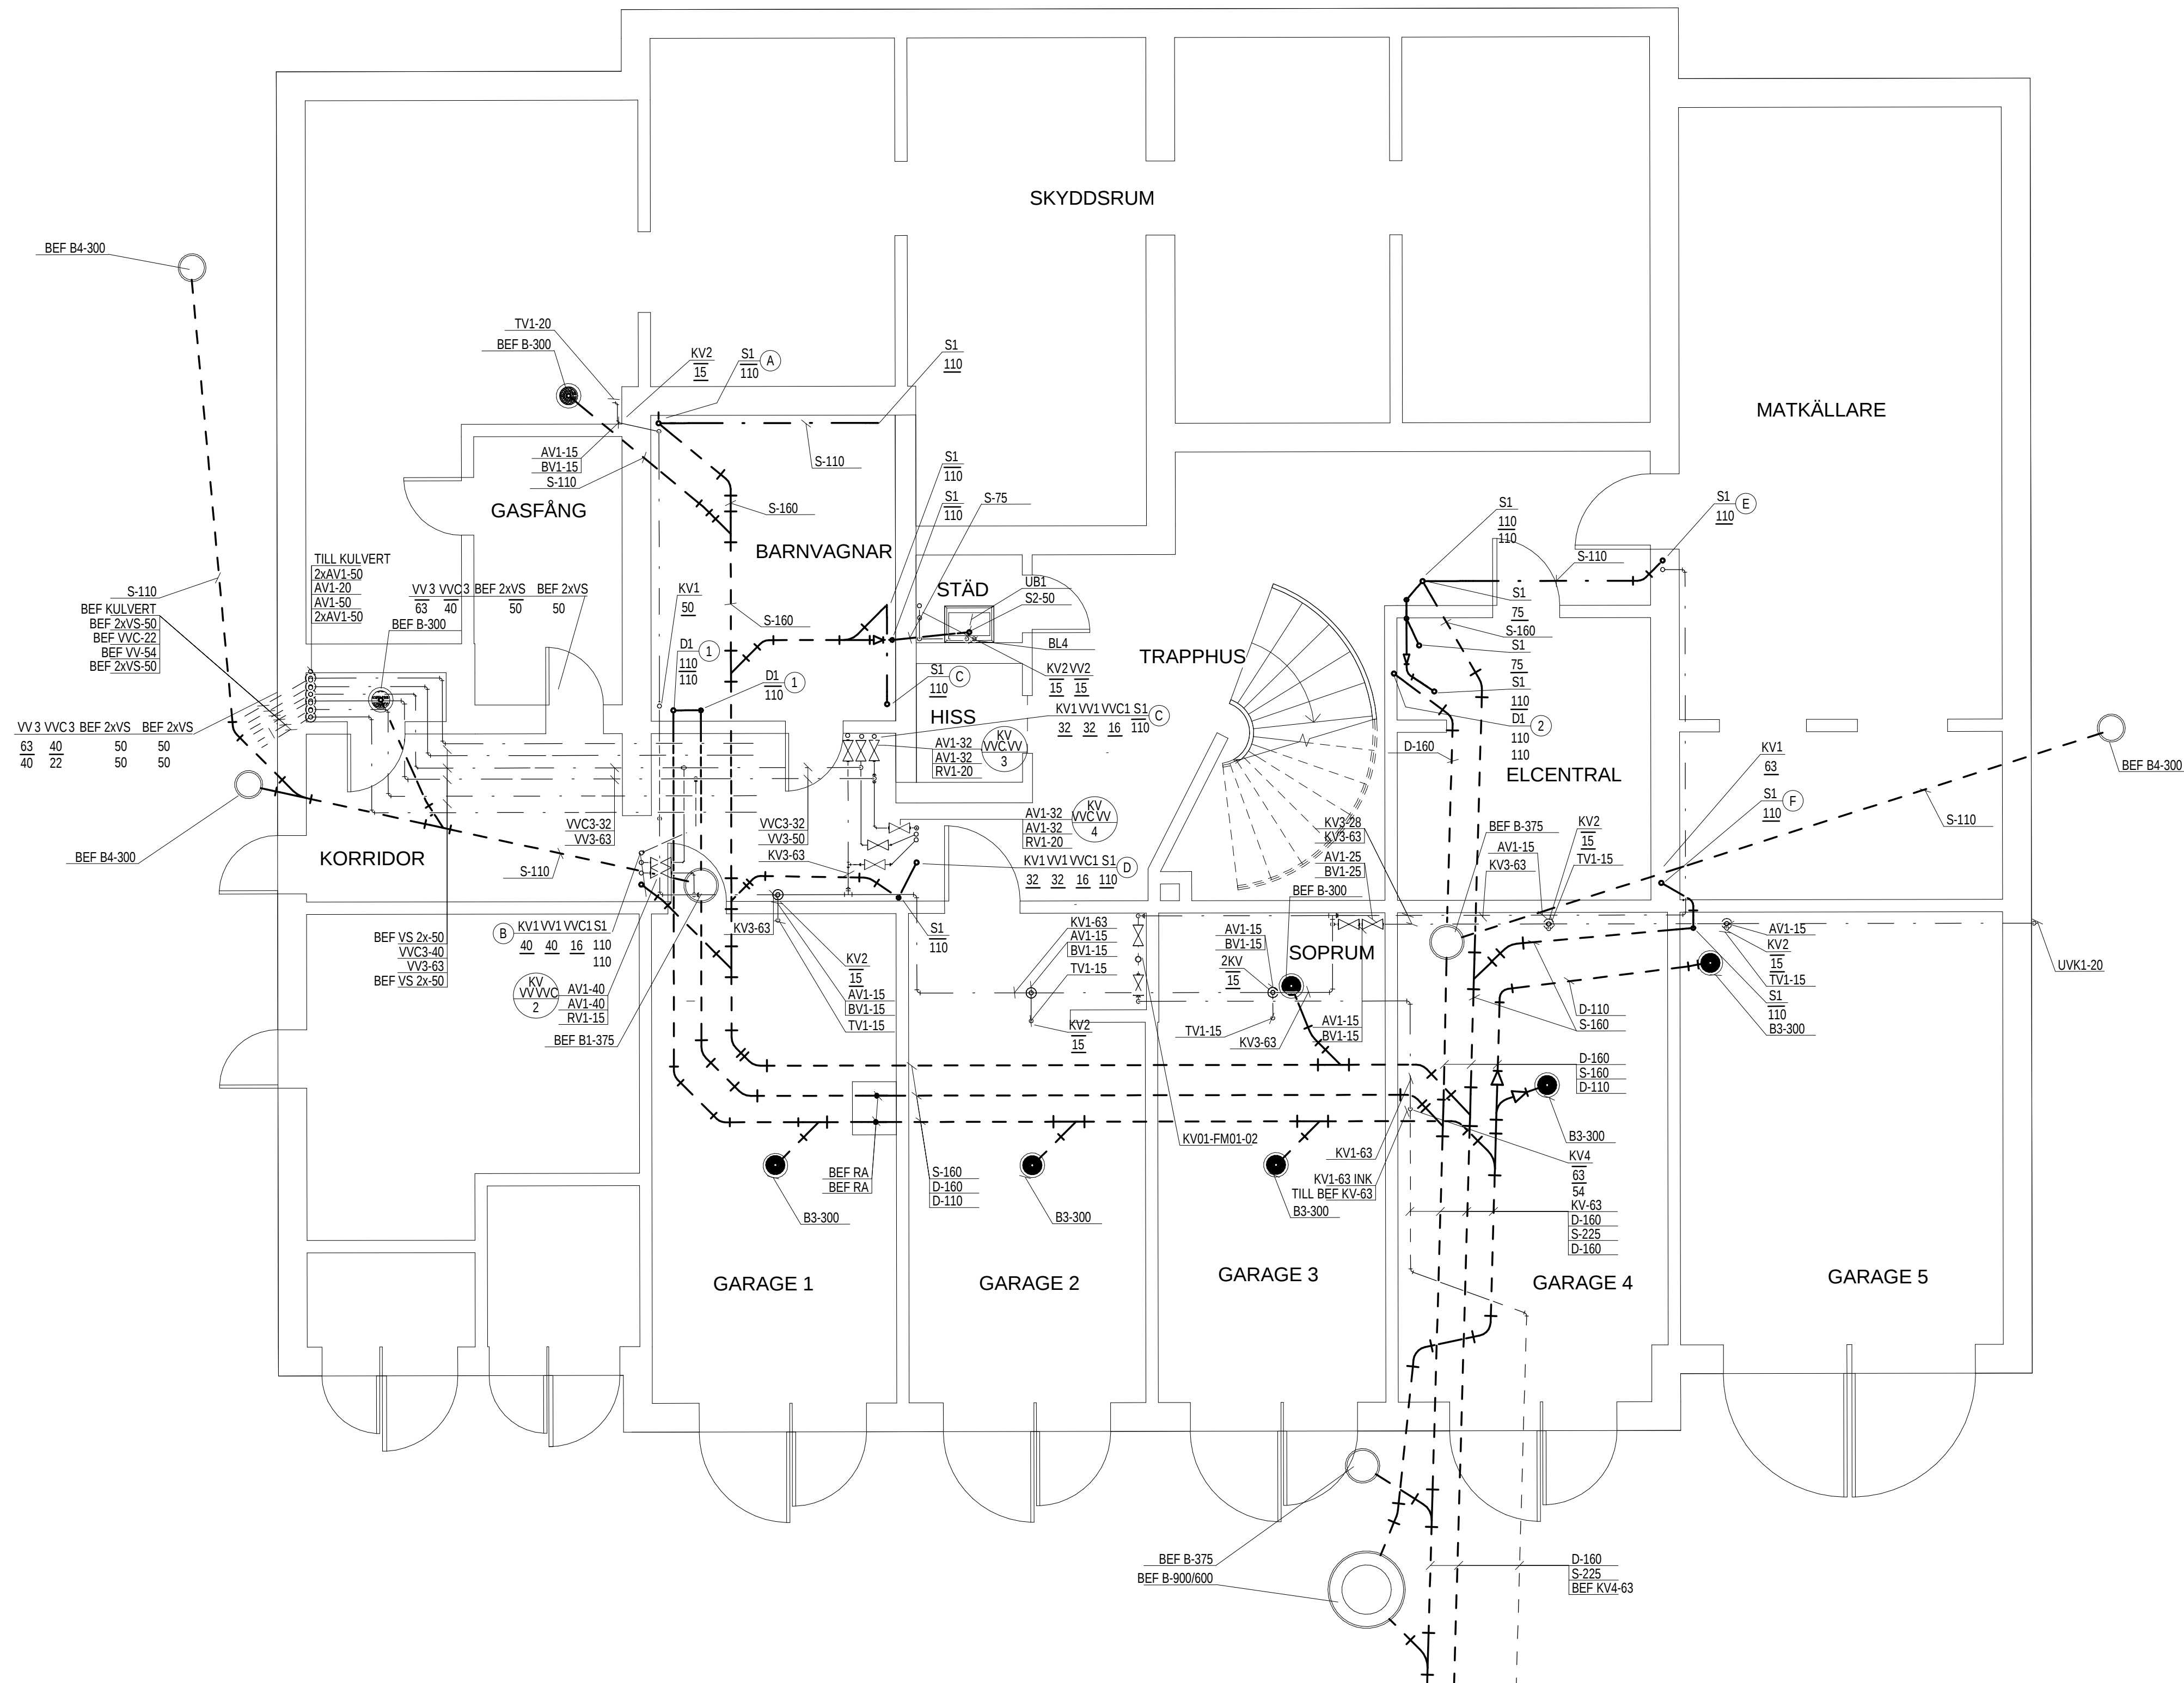

1 01.Nedre Källarplan VVS
1 : 50