


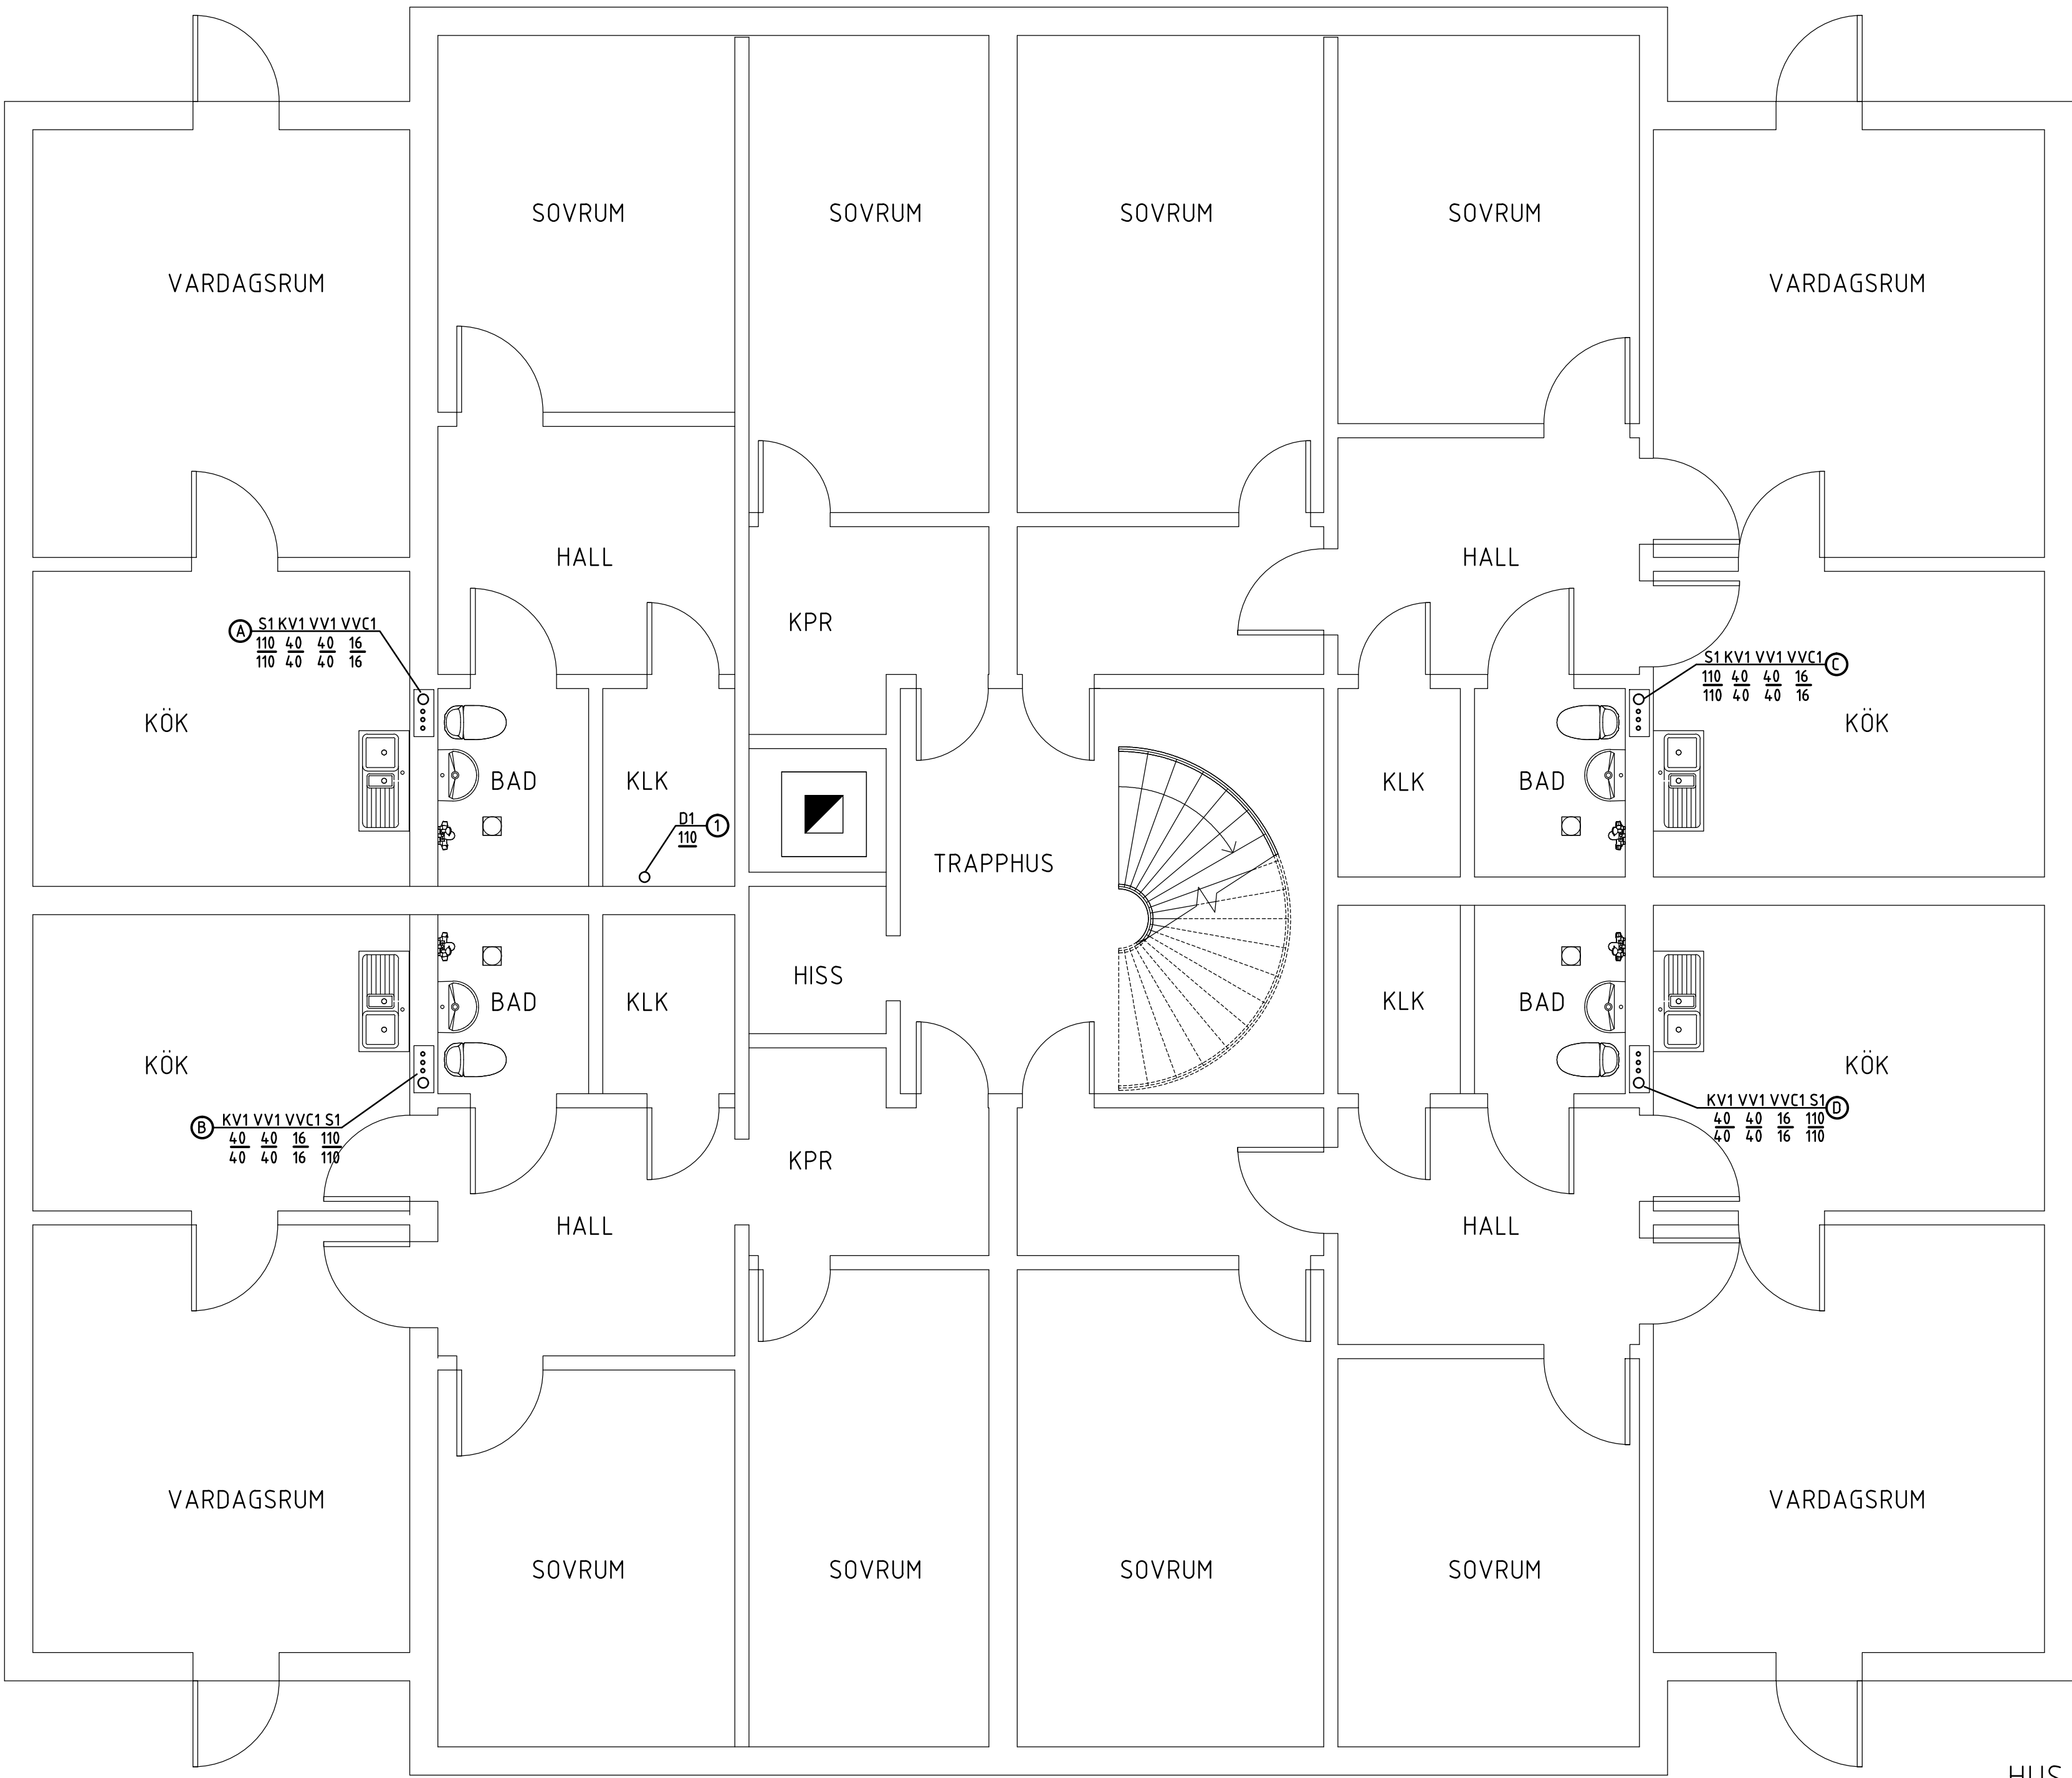

PLAN 3-10
VÄN 1-8

HUS E

STAM	A				B				C				D			
TYP AV RÖR	S	KV	VV	VVC	S	KV	VV	VVC	S	KV	VV	VVC	S	KV	VV	VVC
PL 11, VIND 9	110	32	32	16	110	32	32	16	110	32	32	16	110	32	32	16
PL 10, VÄN 8	110	32	32	16	110	32	32	16	110	32	32	16	110	32	32	16
PL 9, VÄN 7	110	32	32	16	110	32	32	16	110	32	32	16	110	32	32	16
PL 8, VÄN 6	110	32	32	16	110	32	32	16	110	32	32	16	110	32	32	16
PL 7, VÄN 5	110	32	32	16	110	32	32	16	110	32	32	16	110	32	32	16
PL 6, VÄN 4	110	40	40	16	110	40	40	16	110	40	40	16	110	40	40	16
PL 5, VÄN 3	110	40	40	16	110	40	40	16	110	40	40	16	110	40	40	16
PL 4, VÄN 2	110	40	40	16	110	40	40	16	110	40	40	16	110	40	40	16
PL 3, VÄN 1	110	40	40	16	110	40	40	16	110	40	40	16	110	40	40	16
PL 2, BV	110	40	40	16	110	40	40	16	110	40	40	16	110	40	40	16
PL 1, KV	110	40	40	16	110	40	40	16	110	40	40	16	110	40	40	16

FÖRKLARINGAR

BETECKNINGAR

- D = DAGVATTENSLEDNING
S = BEF. SPILLVATTENLEDNING
S1 = SPILLVATTENLEDNING, STAM, Fab. Rehau, PP-plast, Typ:RAUPIANO
S2 = SPILLVATTENLEDNING, "GRODA", Fab. Rehau, PP-plast, Typ:RAUPIANO
S3 = SPILLVATTENLEDNING, I MARKEN, Fab. Rehau, PE-RÖR
KV = KALLVATTENLEDNING
VV = VARMVATTENLEDNING
VVC = VARMVATTENCIRKULATIONLEDNING
VS = VÄRMELEDNING
1 = STAM, Fab. Rehau, PEX-rör, TYP:RAUTITAN
1 = IBADRU, WC, Fab. Rehau, PEX-rör, TYP:RAUTITAN
2 = IBADRU, WC, SYNLIGA ROSTFRIA RÖR
3 = STRÅK I KÄLLARE, Fiotherm PP-RÖR, ReTherm
4 = BEF. KALLVATTENLEDNING, TYP: CU-RÖR
5 = I KULVERT VARMVATTENCIRKULATIONLEDNING, Fab. Retherm, Typ: Fusiotherm PP-R80 Faser
6 = STAM/STRÅK VÄRMELEDNING, RÖR TYP: Alu-Pex
7 = SYNLIG VÄRMELEDNING, RAKA: CU-RÖR
AV1 = AVSTÄGNINGSVENTIL STAM
AV2 = AVSTÄGNINGSVENTIL KULVENTIL
RV = INJUSTERINGSVENTIL VVC
ANSL = ANSLUTNING
BL1 = DUSCH/BADKARSBLANDARE
BL2 = TVÄTTSTÄLLSBLANDARE
BL3 = DISKLÄSBLANDARE
BL4 = TVÄTTSTUGEBLANDARE
BL5 = SPOLBLANDARE MED SLANGANSLUTNING
B1 = GOLVBRUNN I BADRU
B2 = GOLVBRUNN I TVÄTTSTUGA
B3 = GOLVBRUNN I GARAGE
B4 = SPYGATT
BEF. = BEFINTLIG
DB = DISKBÄNK
HT = HANDDUKSTORK-EL TILLVAL
IL = INSPEKTIONSLUKA
LV = LUFTNINGSVENTIL
KV01-MF01-0X = KALLVATTENMÄTARE MED KONSOL OCH AVSTÄGNINGSVENTILER - BESTÄLLAS ENTREPRENÖREN FRÅN KOMMUN
VV01-MF01-0X = VARMVATTENMÄTARE MED KONSOL
PK = PREFABRICERADE KASSETT
PR. = PROPPAS
P1 = PUMP
SR1 = STUPRÖR
SH = SLANGHYLLA
TM1 = TVÄTTMASKIN
TT = TORKTUMLARE
TS1 = TVÄTTSTÄLL STOR
TS2 = TVÄTTSTÄLL LITEN
TV = TAPPVENTIL
UB = UTSLAGSBÄCK
VF = VENTIL FRÄNLUFT
VK1 = VATTENKLOSETT, GOLV
VK2 = VATTENKLOSETT, KORT
VL = VATTENLÄS
VT = VENTIL TILLLUFT
VU = VÄGGUTTAG
VM1 = VARMVATTENMÄTTARANORDNING
VVX = VARMVATTENVÄXLARE
VUK = VATTENUTKASTARE

MINFALL PÅ SPILLVATTENLEDNING 15%
OM INTE ANNAT ANGES:

	KV	VV	S
VK	12	---	110
TS	12	12	50
BL	15	15	---
VL	---	---	75
B	---	---	75



REV	ANT	REVIDERING AVSER	SIGN	DATUM
FASTIGHET				
BRF SOBELN 1				
ADRESS				
Källängsvägen 11				
				
08-668 44 44 Fax 08-668 44 42 www.titania.se				
RELATIONSHANDLING				
RITNINGEN AVSER				
HUS E			LGH NR	
PLAN 3-4 VÅNING 1				
STAMBYTE				
RÖRINSTALLATION				
SKALA 1: 50 A1		1: 100 A3	Disciplin	
ANSVARIG			RITAD AV	GRANSKAD AV
EZY			EZY	EZY
DATUM				
2012-10-25				
PROJEKTNUMMER				REV
EJ111860				-
V50.1-EX3-10				