

FÖRKLARINGAR

BETECKNINGAR

- D = DAGVATTENSLEDNING
S = BEF SPILLVATTENLEDNING
S1 = SPILLVATTENLEDNING, STAM, Fab. Rehau, PP-plast, Typ:RAUPIANO
S2 = SPILLVATTENLEDNING, "GRÖDA", Fab. Rehau, PP-plast, Typ:RAUPIANO
S3 = SPILLVATTENLEDNING, I MARKEN, Fab. Rehau, PE-RÖR

- KV = KALLVATTENLEDNING
VV = VARMVATTENLEDNING
VVC = VARMVATTENCIRKULATIONLEDNING
VS = VARMELEDNING
1 = STAM, Fab. Rehau, PEX-rör, TYP:RAUTITAN
1 = I BADRUM, WC, Fab. Rehau, PEX-rör, TYP:RAUTITAN
2 = I BADRUM, WC, SYNLIGA ROSTFRIA RÖR
3 = STRÅK I KÄLLARE, Fisiotherm PP-RÖR, ReTherm
4 = BEF. KALLVATTENLEDNING, TYP: CU-RÖR
5 = I KULVERT VARMVATTENCIRKULATIONLEDNING, Fab. Rehau, Typ: Fusiotherm PP-R80 Faser
6 = STAM/STRÅK VARMELEDNING, RÖR TYP: Alu-Pex
7 =SYNLIG VARMELEDNING, RAKA: CU-RÖR
AV1 = AVSTÄGNINGSVENTIL STAM
AV2 = AVSTÄGNINGSVENTIL KULVENTIL
RV = INJUSTERINGSVENTIL VVC
ANSL = ANSLUTNING
BL1 = DUSCH/BADKARSBLANDARE
BL2 = TVÄTTSTÄLLSBLANDARE
BL3 = DISKLÄDSBLANDARE
BL4 = TVÄTTSTUGEBLANDARE
BL5 = SPÖLBLENDARE MED SLANGANSLUTNING
B1 = GOLVBRUNN I BADRUM
B2 = GOLVBRUNN I TVÄTTSTUGA
B3 = GOLVBRUNN I GARAGE
B4 = SPYGATT
BEF. = BEFINTLIG
DB = DISKBANK
HT = HANDDUKSTORK-EL TILLVAL
IL = INSPEKTIONSLUKA
LV = LUFTNINGSVENTIL


KV01-MF01-0X =KALLVATTENMÄTARE MED KONSOL OCH AVSTÄGNINGSVENTILER - BESTÄLLAS ENTREPRENÖREN FRÅN KOMMUN
VV01-MF01-0X =VARMVATTENMÄTARE MED KONSOL

- PK = PREFABRICERADE KASSETT
PR = PROPPAS
P1 = PUMP
SR1 = STUPRÖR
SH = SLANGHYLLA
TM1 = TVÄTTMASKIN
TT = TORKTUMLARE
TS1 = TVÄTTSTÄLL STOR
TS2 = TVÄTTSTÄLL LITEN
TV = TAPPVENTIL
UB = UTSLAGSBÄCK
VF = VENTIL FRÄNLUFT
VK1 = VATTENKLOSETT, GOLV
VK2 = VATTENKLOSETT, KÖRT
VL = VATTENLÄS
VT = VENTIL TILLLUFT
VU = VÄGGUTTAG
VM1 = VARMVATTENMÄTTARANORDNING
VVX =VARMVATTENVÄXLARE
VUK = VATTENUTKASTARE

MINFALL PÅ SPILLVATTENLEDNING 15% OM INTE ANNAT ANGES

	KV	VV	S
VK	12	---	110
TS	12	12	50
BL	15	15	---
VL	---	---	75
B	---	---	75

DEMONTERING

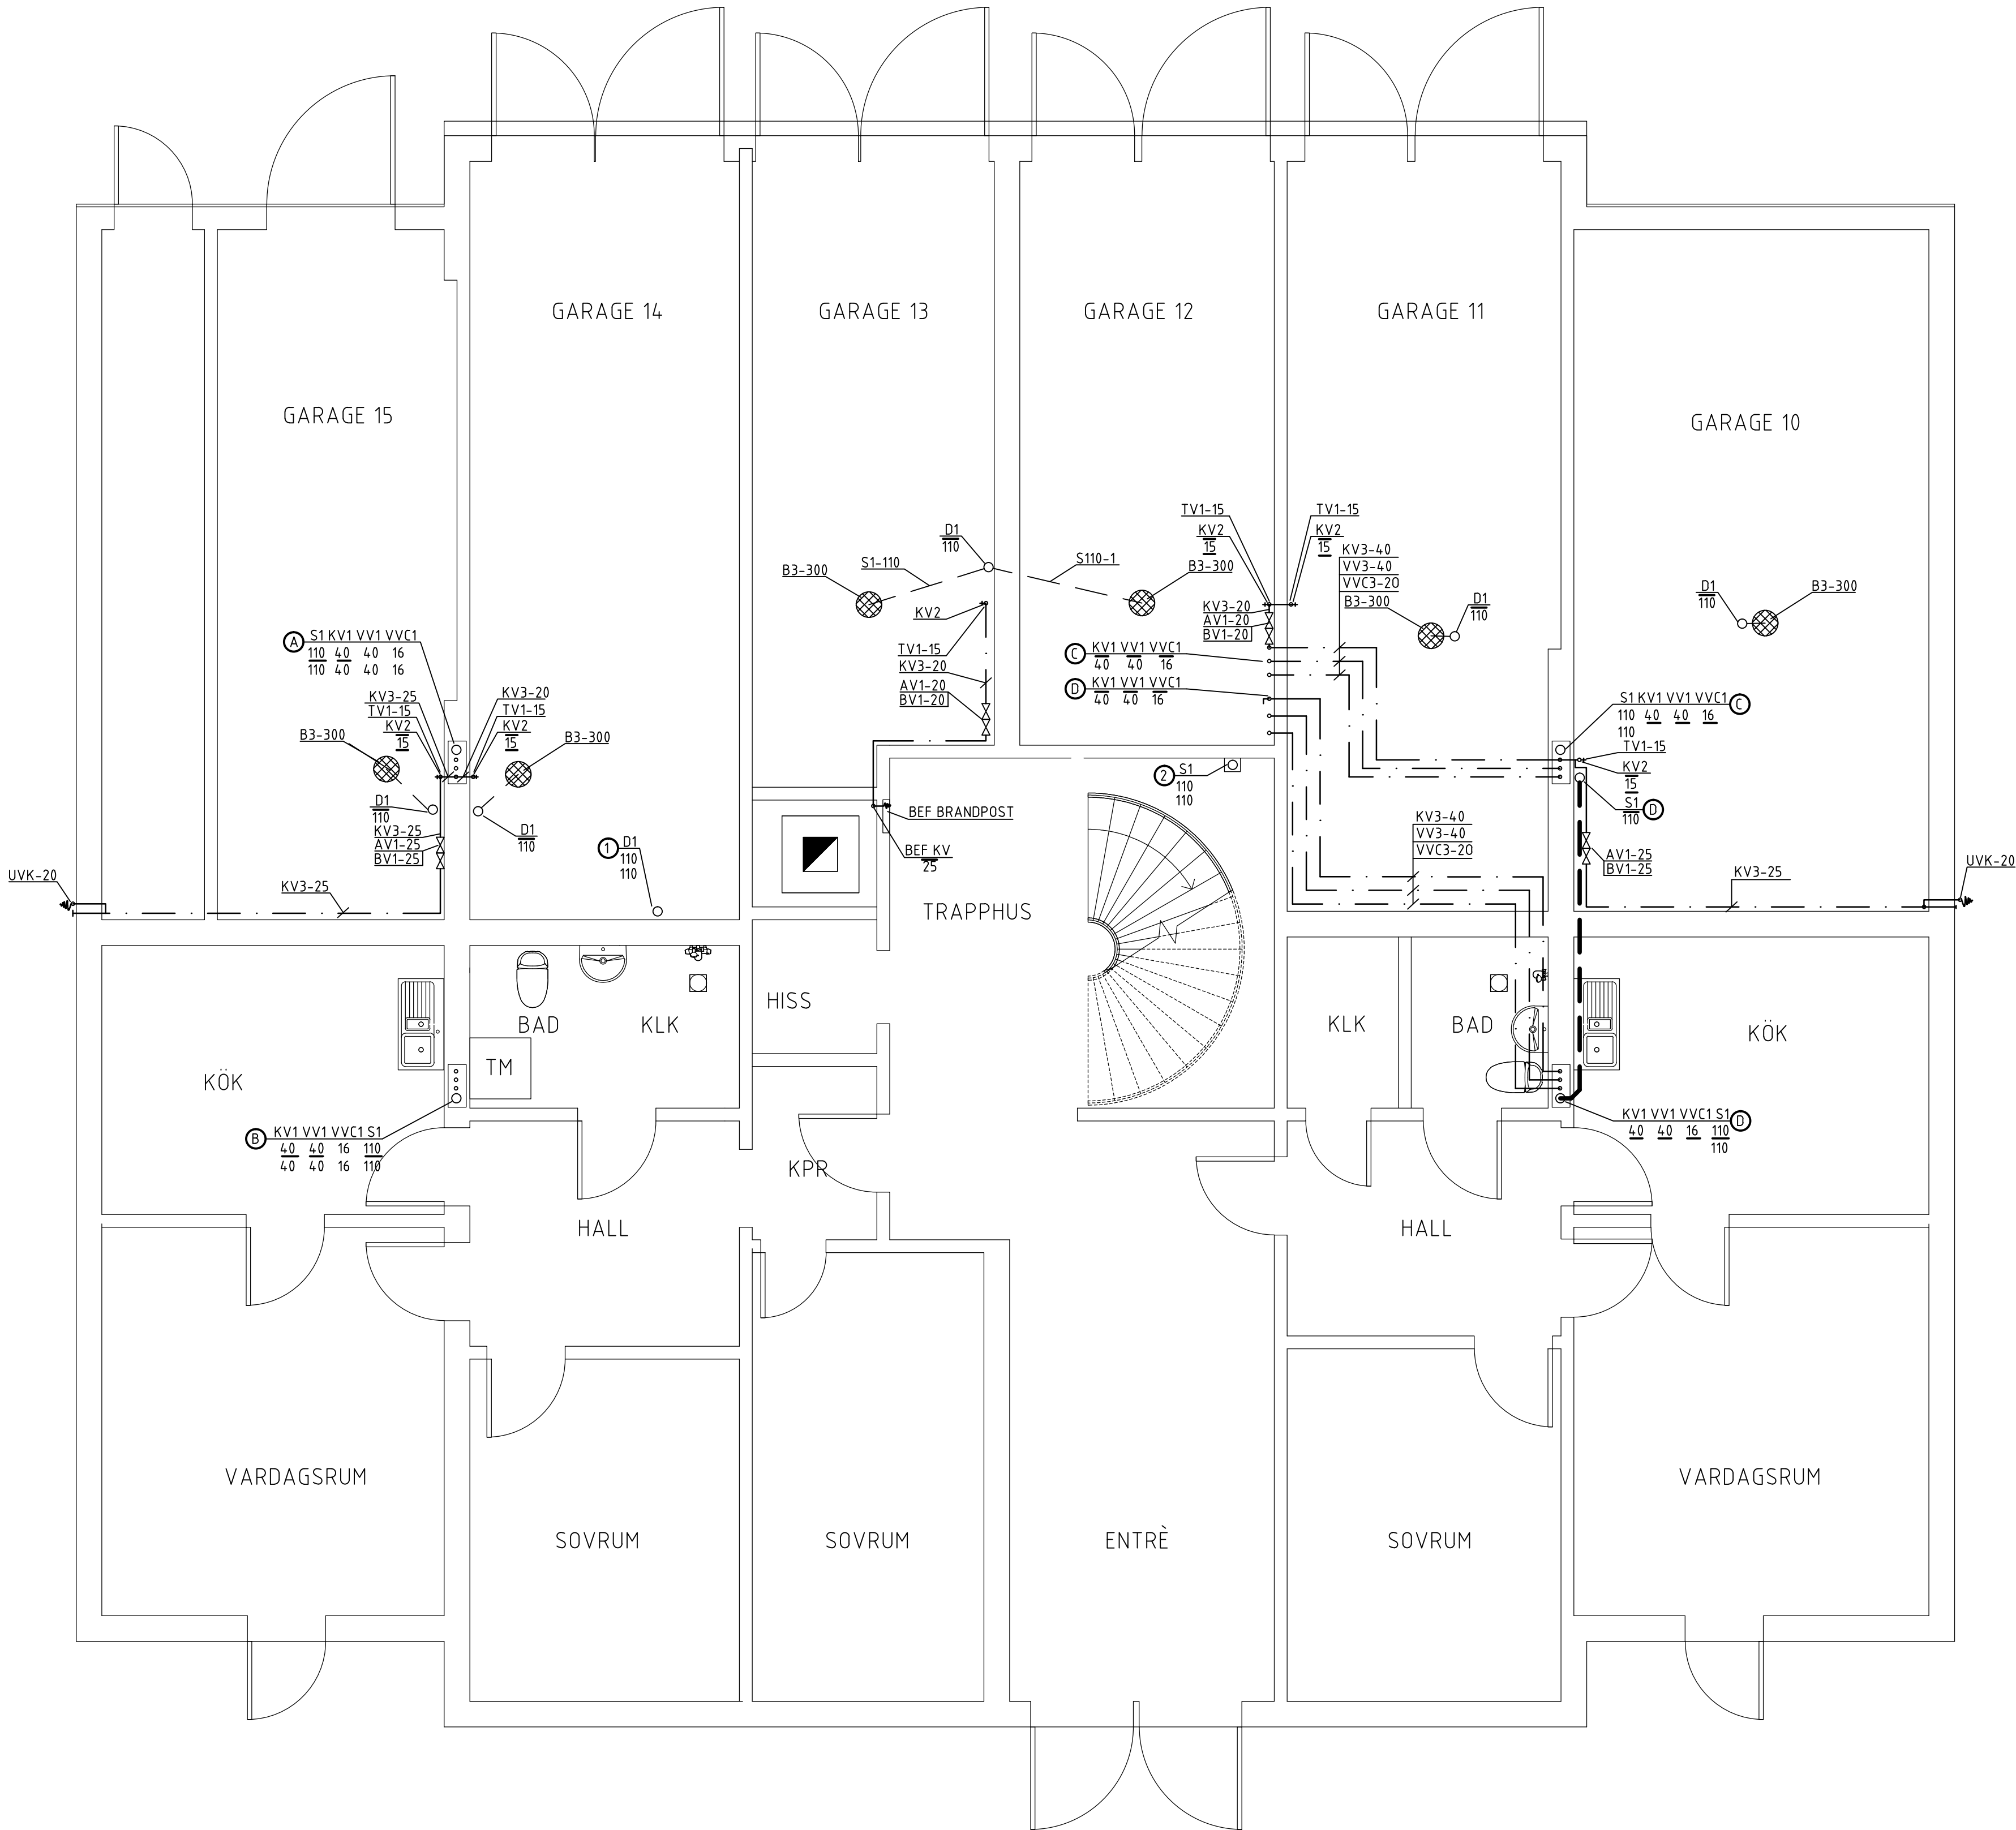

PLAN 2
BOTTENVÅN

REV	ANT	REVIDERING AVSER	SIGN	DATUM
FASTIGHET				
BRF SOBELN 1				
ADRESS				
Källängsvägen 11				
				
08-668 44 44 Fax 08-668 44 42 www.titania.se				
RELATIONSHANDLING				
RITNINGEN AVSER				
HUS E		LGH NR		
PLAN 2		VÅNING BOTTEN		
STÄMBYTE				
RÖRINSTALLATION				
SKALA: 1: 50		A1	1: 100	A3 Disciplin
ANSVARIG		RITAD AV		GRANSKAD AV
EZY		EZY		EZY
DATUM				
2012-10-25				
PROJEKTNUMMER				REV
EJ111860				-
V50.1-EX2				