

FÖRKLARINGAR

BETECKNINGAR


- D = DAGVATTENSLEDNING
S = BEF SPILLVATTENLEDNING
S1 = SPILLVATTENLEDNING, STAM, Fab. Rehau, PP-plast, TypRAUPIANO
S2 = SPILLVATTENLEDNING, "GRODA", Fab. Rehau, PP-plast, TypRAUPIANO
S3 = SPILLVATTENLEDNING, I MARKEN, Fab. Rehau, PE-RÖR
- KV = KALLVATTENLEDNING
VV = VARMVATTENLEDNING
VVC = VARMVATTENCIRKULATIONLEDNING
VS = VARMELEDNING
- 1 = STAM, Fab. Rehau, PEX-rör, TYP RAUTITAN
1 = I BADRUM, WC, Fab. Rehau, PEX-rör, TYP RAUTITAN
2 = I BADRUM, WC, SYNLIGA ROSTFRIA RÖR
3 = STRÅK I KÄLLARE, Fiotherm PP-RÖR, ReTherm
4 = BEF. KALLVATTENLEDNING, TYP: CU-RÖR
5 = I KULVERT VARMVATTENCIRKULATIONLEDNING, Fab. Rehau, Typ: Fusiotherm PP-R80 Faser
6 = STAM/STRÅK VARMELEDNING, RÖR TYP: Alu-Pex
7 =SYNLIG VARMELEDNING, RAKA: CU-RÖR
- AV1 = AVSTÄGNINGSVENTIL STAM
AV2 = AVSTÄGNINGSVENTIL KULVENTIL
RV = INJUSTERINGSVENTIL VVC
ANSL = ANSLUTNING
BL1 = DUSCH/BADKARSBLANDARE
BL2 = TVÄTTSTALLSBLANDARE
BL3 = DISKLÄDSBLANDARE
BL4 = TVÄTTSTUGEBLANDARE
BL5 = SPÖLBLENDARE MED SLANGANSLUTNING
B1 = GÖLVBRUNN I BADRUM
B2 = GÖLVBRUNN I TVÄTTSTUGA
B3 = GÖLVBRUNN I GARAGE
B4 = SPYGATT
BEF. = BEFINTLIG
DB = DISKBANK
HT = HÄNDESKTORK-EL TILLVAL
IL = INSPEKTIONSLUKA
LV = LÜFTNINGSVENTIL
- KV01-MF01-0X =KALLVATTENMÄTARE MED KONSOL OCH AVSTÄGNINGSVENTILER - BESTÄLLAS ENTREPRENÖREN FRÅN KOMMUN
VV01-MF01-0X =VARMVATTENMÄTARE MED KONSOL
- PK = PREFABRICERADE KASSETT
PR = PROPPAS
P1 = PUMP
SR1 = STUPRÖR
SH = SLANGHYLLA
TM1 = TVÄTTMASKIN
TT = TORKTUMLARE
TS1 = TVÄTTSTALL STOR
TS2 = TVÄTTSTALL LITEN
TV = TAPPVENTIL
UB = UTSLAGSBÄCK
VF = VENTIL FRÄNLUFT
VK1 = VATTENKLOSETT, GÖLV
VK2 = VATTENKLOSETT, KÖRT
VL = VATTENLÄS
VT = VENTIL TILL LUFT
VU = VÄGGUTTAG
VM1 = VARMVATTENMÄTTARANORDNING
VVX = VARMVATTENVÄXLARE
VUK = VATTENUTKASTARE

MINFALL PÅ SPILLVATTENLEDNING 15% OM INTE ANNAT ANGES:

	KV	VV	S
VK	12	---	110
TS	12	12	50
BL	15	15	---
VL	---	---	75
B	---	---	75



DEMONTERING

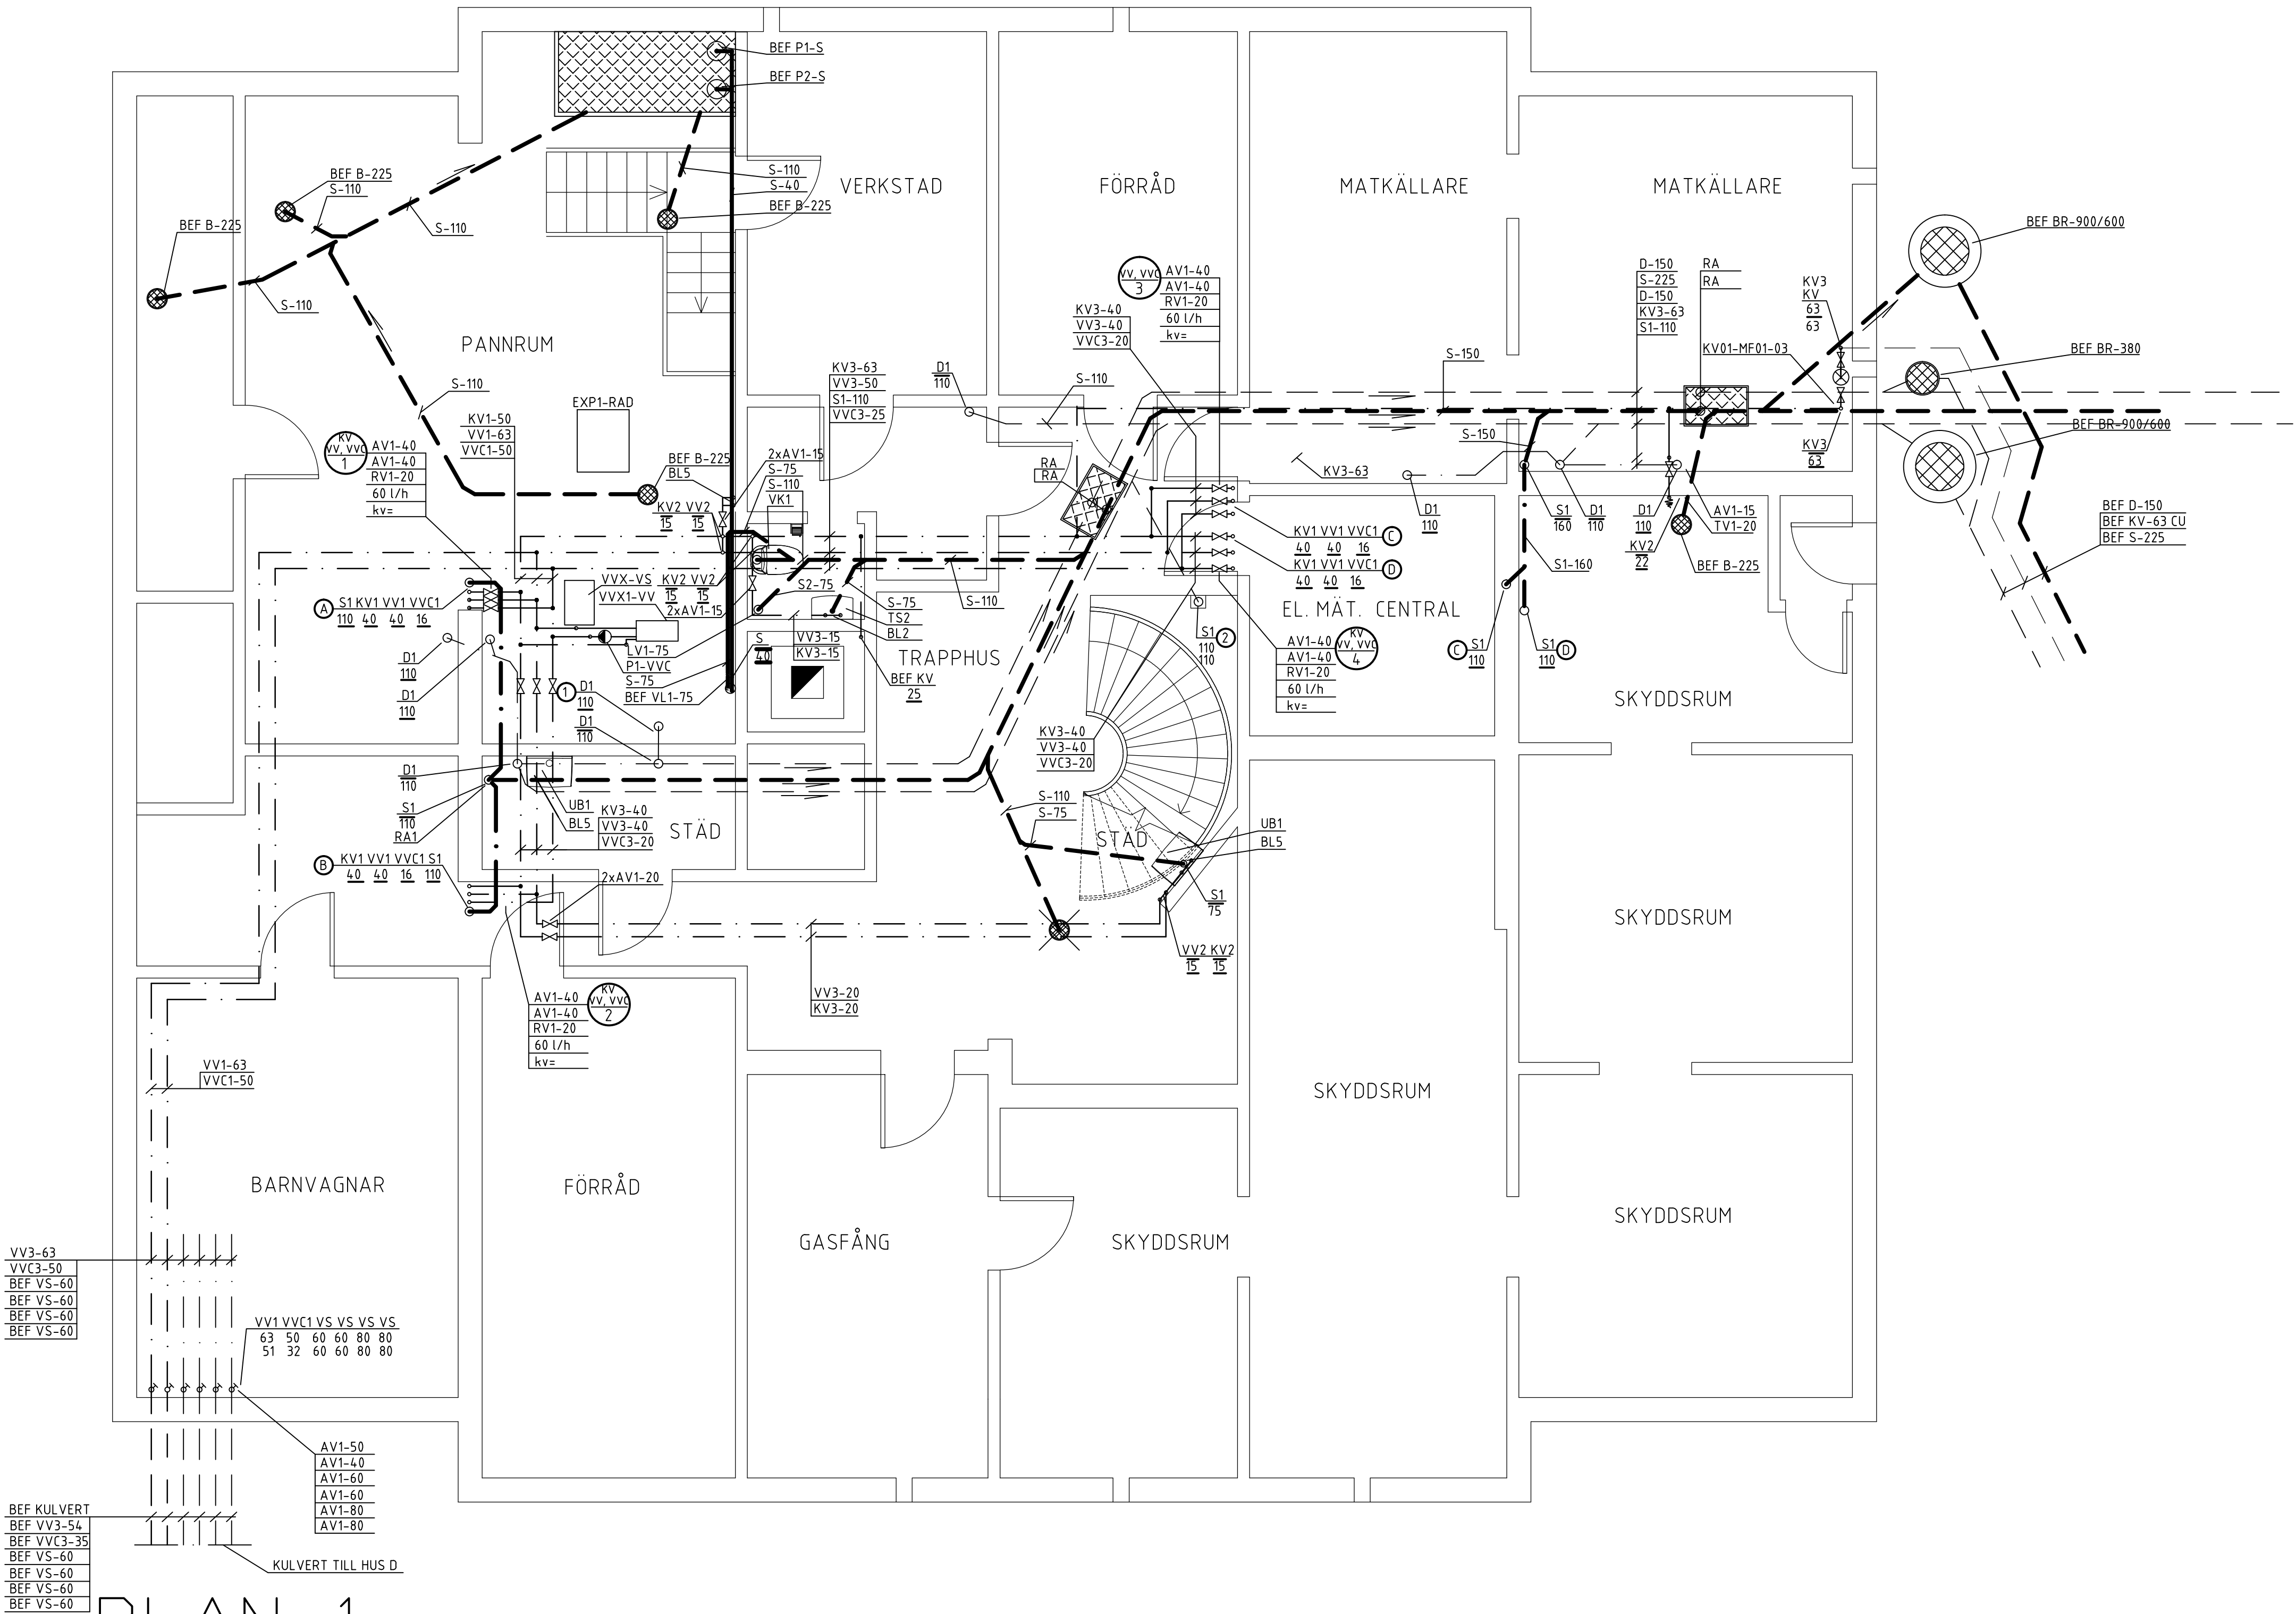

PLAN 1
KÄLLARE

REV	ANT	REVIDERING AVSER	SIGN	DATUM
FASTIGHET BRF SOBELN 1				
ADRESS Källängsvägen 11				
08-668 44 44 Fax 08-668 44 42 www.titania.se				
RELATIONSHANDLING				
RITNINGEN AVSER HUS E LGH NR PLAN 1 VÅNING KÄLLAREN STAMBYTE RÖRINSTALLATION				
SKALA 1: 50 A1 1: 100 A3		Disciplin		
ANSVARIG EZY		RITAD AV EZY		GRANSKAD AV EZY
DATUM 2012-10-25				
PROJEKTNUMMER EJ111860		REV V50.1-EX1 -		