

BETECKNINGAR

- S = DAGVATTENSLEDNING
S = BEF SPILLVATTENLEDNING
S1 = SPILLVATTENLEDNING, STAM, Fab. Rehau, PP-plast, Typ:RAUPIANO
S2 = SPILLVATTENLEDNING, "GRODA", Fab. Rehau, PP-plast, Typ:RAUPIANO
S3 = SPILLVATTENLEDNING, I MARKEN, Fab. Rehau, PE-RØR

- KV = KALLVATTENLEDNING
VV = VARMVATTENLEDNING
VVC = VARMVATTENCIRKULATIONLEDNING
VS = VÄRMELEDNING

- 1 = STAM, Fab. Rehau, PEX-rör, Typ: RAUTITAN
2 = I BADRUM, WC, Fab. Rehau, PEX-rör, Typ: RAUTITAN
3 = I BADRUM, WC, SYNLIGA ROSTFRIA RÖR
4 = STRÅK I KÄLLARE, Fisiotherm PP-RÖR, ReTherm
5 = BEF. KALLVATTENLEDNING, Typ: CU-RÖR
6 = I KULTERV VÄRMVATTENCIRKULATIONLEDNING,
7 Fab. Rehtherm, Typ: Fusiotherm PP-R80 Faser
8 =STAM/STRÅK VÄRMELEDNING, RÖR Typ: Alu-Pex
9 =SYNLIG VÄRMELEDNING, RAKA: CU-RÖR

- | | | |
|-------|---|----------------------------------|
| AV1 | = | AVSTÄGNINGSVENTIL STAM |
| AV2 | = | AVSTÄGNINGSVENTIL KULVENTIL |
| ANV | = | INJUSTERINGSVENTIL VVC |
| ANSL | = | ANSLUTNING |
| ANSL1 | = | DUSCHBÄNNSRÄDKARSBLANDARE |
| BL2 | = | TVÄTTSTALLSBLANDARE |
| BL3 | = | DISKLÄSBLANDARE |
| BL4 | = | TVÄTTSTUGEBLANDARE |
| BL5 | = | SPOLBLANDARE MED SLANGANSLUTNING |
| B1 | = | GOLVBVRNN I BADRUM |
| B2 | = | GOLVBVRNN I TVÄTTSTUGA |
| B3 | = | GOLVBVRNN I GARAGE |
| B4 | = | SPY GATT |
| BEF. | = | BEFINTLIGT |
| DB | = | DISKBANK |
| DHT | = | HANDDUKSTORK-EL TILVAL |
| L | = | INSPEKTIONSLUKA |
| LV | = | LUFTNINGSLUKA |

- KV01-MF01-OX =KALLVATTENMÄTARE MED KONSOL OCH
AVSTÄNGNINGSVENTILER - BESTÄLLAS
ENTREPRENÖREN FRÅN KOMMUN
VV01-MF01-OX =VARMVATTENMÄTARE MED KONSOL


- | | |
|------|-----------------------------|
| PK | = PREFABRICERADE KASSETT |
| PR | = PROPPAS |
| P1 | = PUMP |
| SR1 | = STUPRÖR |
| SH | = SLANGHYLLA |
| TH1 | = TVÄTTMASKIN |
| TT | = TORKTUMLARE |
| TS1 | = TVÄTTÄLL STOR |
| TS2 | = TVÄTTÄLL LITEN |
| TV | = TAPPVENTIL |
| UB | = UTSLAGSBÄCK |
| VF | = VENTIL FRÄNLUFT |
| VK1 | = VATTENKLOSETT, GOLV |
| VK2 | = VATTENKLOSETT, KORT |
| VL | = VATTENLÄS |
| VV | = VENTIL TILLUFT |
| VU | = VÄGGUTTAG |
| VM1 | = VÄRMVATTENMÄTTARANORDNING |
| VVVX | = VÄRMVATTENVÄXLARE |
| VUK | = VATTENUTKASTARE |

MINFALL PÅ SPILLVATTENLEDNING 15%
OM INTE ANNAT ANGES:

	KV	VV	S
VK	12	---	110
TS	12	12	50
BL	15	15	---
VL	---	---	75
B	---	---	75



REV	ANT	REVIDERING AVSER	SIGN	DATUM
FASTIGHET				
BRF SOBELN 1				
ADRESS				
Källängsvägen 11				
				
08-668 44 44 Fax 08-668 44 42 www.titania.se				
RELATIONSHANDLING				
RITNINGEN AVSER				
HUS E			LGH NR	
PLAN 11			VÄNING VIND	
STAMBYTE				
RÖRINSTALLATION				
SKALA 1: 50 A1		1: 100 A3	Description	
ANSVARIG EZY		RITAD AV EZY	GRANSKAD AV EZY	
DATUM				
2012-08-25				
PROJEKTNUMMER			REV	
EJ111860			V50.1-EX11 -	

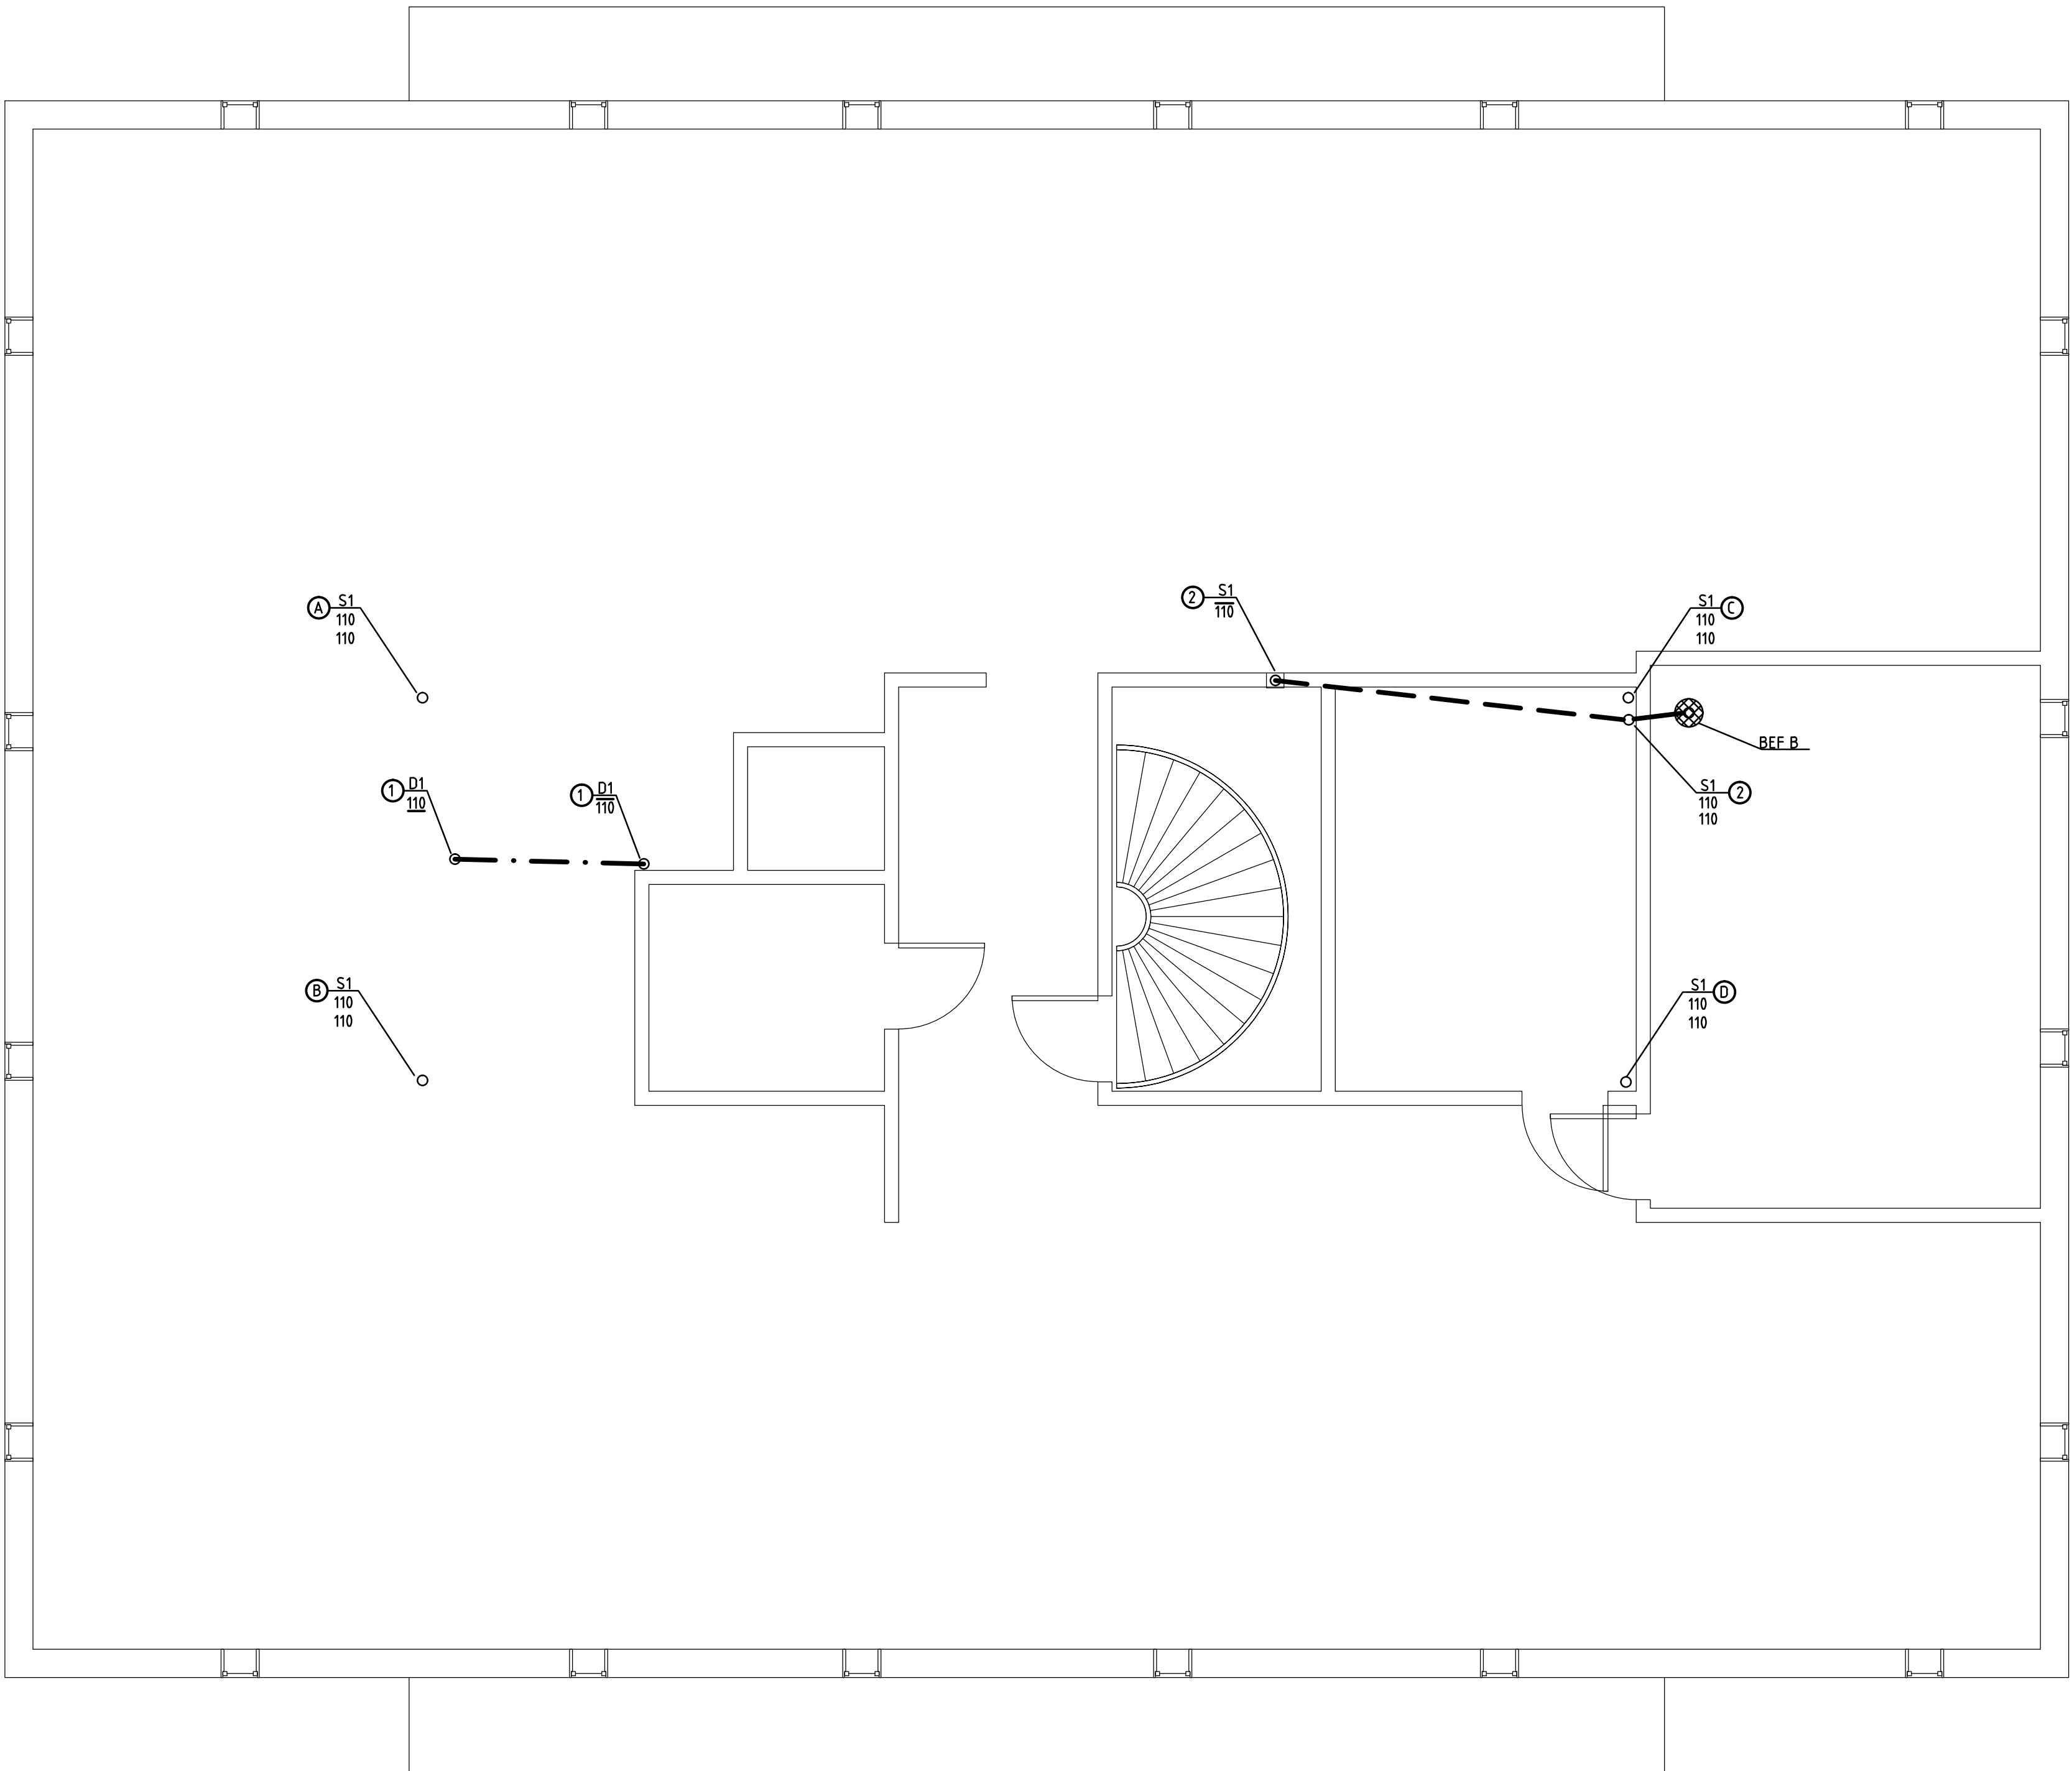

PLAN 11
VIND VÅN 9