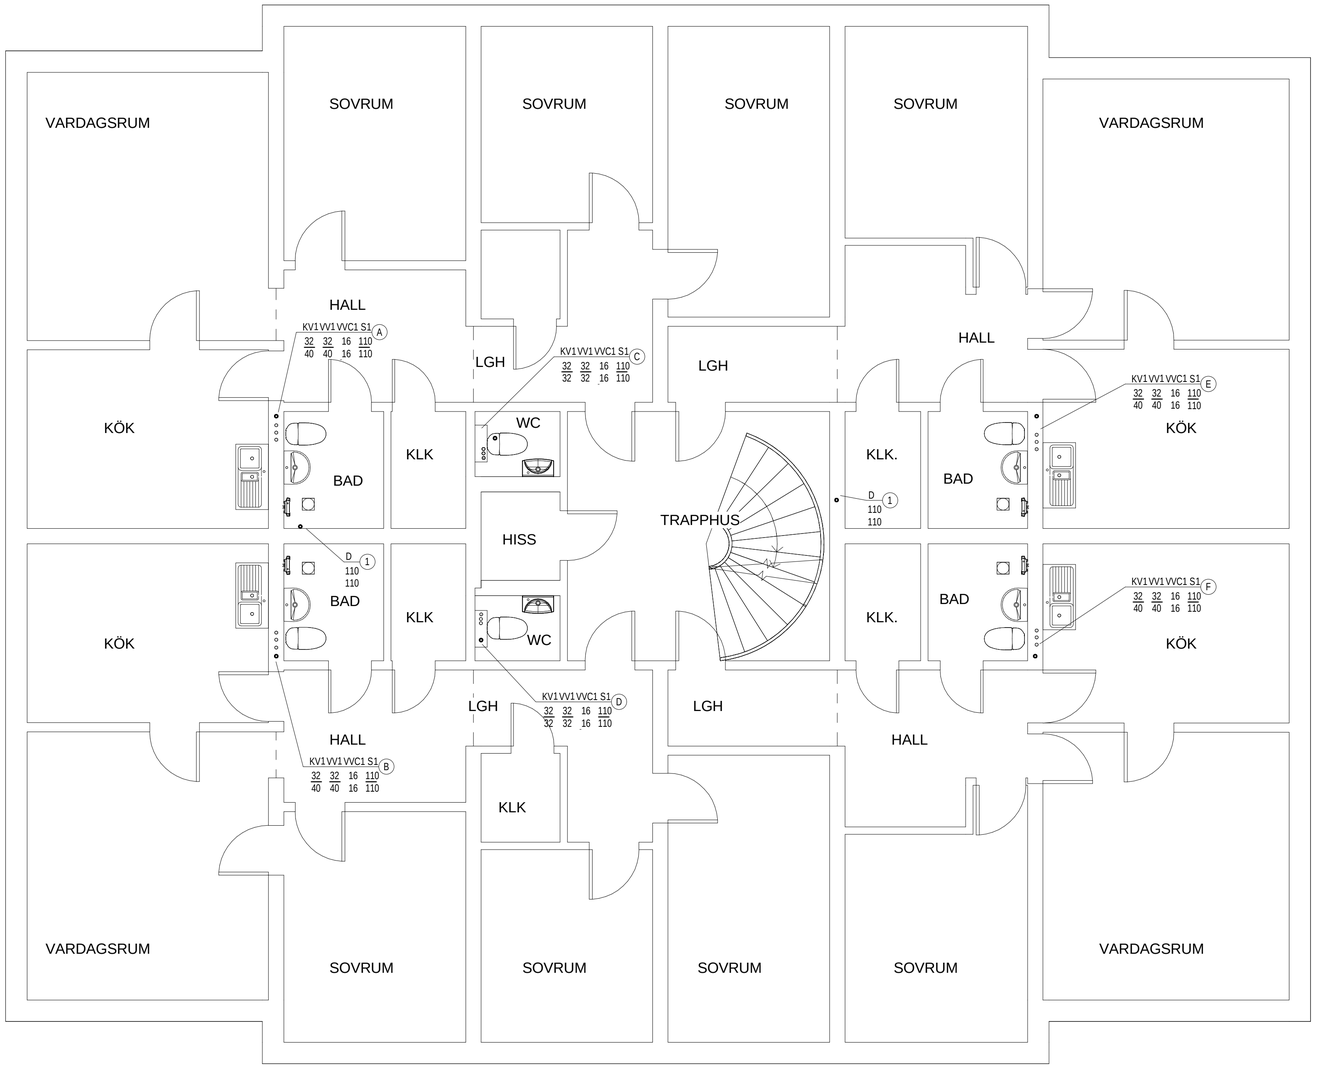

1 07.Våning 04 VVS

1 : 50

FÖRKLARINGAR

BETECKNINGAR

D = BEF DAGVATTENSLEDNING
S = BEF SPILLVATTENLEDNING, RENSPOLAS
S1 = SPILLVATTENLEDNING, STAM, Fab. Rehau, PP-plast, Typ:RAUPIANO
S2 = SPILLVATTENLEDNING, "GRODA", Fab. Rehau, PP- plast, Typ:RAUPIANO
S3 = SPILLVATTENLEDNING, I MARKEN, Fab. Rehau, PE-RÖR

KV = KALLVATTENLEDNING
VV = VARMVATTENLEDNING
VVC = VARMVATTENCIRKULATIONLEDNING
VS = VÄRMELEDNING

1 = STAM, Fab. Rehau, PEX-rör,TYP:RAUTITAN
1 = I BADRUM, WC, Fab. Rehau, PEX-rör,TYP:RAUTITAN
2 = I BADRUM, WC, SYNLIGA ROSTFRIA RÖR
3 = STRÅK I KÄLLARE, PP-RÖR
4 = BEF. KALLVATTENLEDNING, TYP: CU-RÖR
5 = I KULVERT VARMVATTENCIRKULATIONLEDNING, fab. Retherm, Typ: Fusiotherm PP-R80 Faser
6 =STAM/STRÅK VÄRMELEDNING, RÖR TYP: Alu-Pex
7 =SYNLIG VÄRMELEDNING, RAKA: CU-RÖR

AV1 = AVSTÄGNINGSVENTIL STAM/KULVERT
AV2 = AVSTÄGNINGSVENTIL KULVENTIL
RV = INJUSTERINGSVENTIL VVC
ANSL = ANSLUTNING
BL1 = DUSCH/BADKARSBLANDARE
BL2 = TVÄTTSTÄLLSBLANDARE
BL3 = DISKLÄDSBLANDARE
BL4 = TVÄTTSTUGEBLANDARE
BL5 = SPOLBLANDARE MED SLANGANSLUTNING
B1 = GOLVBRUNN I BADRUM
B2 = GOLVBRUNN I TVÄTTSTUGA
B3 = GOLVBRUNN I GARAGE
B4 = SPYGATT
BEF. = BEFINTLIG
BR = BRYTARE
BS = BADRUMSSKÅP
DB = DISKBÄNK
DDS = DUSCHDRAPERISKENA
DI = DIMMER - TILLVAL
G = GLOBARMATUR
GX = EGEN LAMPA
GV = GOLVVÄRME - TILLVAL
HT = HANDDUKSTORK-EL TILLVAL
IL = INSPEKTIONSLUKA
LI = LÄCKAGEINDIKERING
KV01-MF01-OX =KALLVATTENMÄTARE MED KONSOL OCH AVSTÄNGNINGSVENTILER - BESTÄLLAS ENTREPRENÖREN FRÅN KOMMUN
VV01-MF01-OX =VARMVATTENMÄTARE MED KONSOL
PK = PREFABRICERADE KASSETT
PR. = PROPPAS
P1 = PUMP
SR1 = STUPRÖR
SH = SLANGHYLLA
TM1 = TVÄTTMASKIN
TM = VÄGGUTAG TILL TVÄTTMASKIN
TT = VÄGGUTAG TILL TORKTUMLARE
TS1 = TVÄTTSTÄLL STOR
TS2 = TVÄTTSTÄLL LITEN
TV = TAPPVENTIL
UB = UTSLAGSBACK
VF = VENTIL FRÄNLUFT
VK1 = VATTENKLOSETT, GOLV
VK2 = VATTENKLOSETT, KORT
VL = VATTENLÅS
VT = VENTIL TILLLUFT
VU = VÄGGUTTAG
VM1 = VARMVATTENMÄTTARANORDNING
VVX =VARMVATTENVÄXLARE
VUK = VATTENUTKASTARE

MINFALL PÅ SPILLVATTENLEDNING 15%
OM INTE ANNAT ANGES:

	KV	VV	S
VK	12	---	110
TS	12	12	50
BL	15	15	---
VL	---	---	75
B	---	---	75

DEMONTERING

REV	REVIDERINGEN AVSER	ANT	SIGN	DATUM

FASTIGHET
Brf Sobeln 1
ADRESS
Källängsvägen 7,9,11 Lidingö

TITANIA

08-668 44 44 Fax 08-668 44 42 www.titania.se

RELATIONSHANDLING

RITNINGEN AVSER
HUS D
PLAN 07 VÅNING 04
STAMBYTE
RÖRINSTALLATION

SKALA 50 A1 100 A3 Discipln VVS

ANSVARIG	RITAD AV	GRANSKAD AV
MJA	EZY	EZY

DATUM
2012-08-27

UPPDRAG.NR	NUMMER	BET
EJ111860	V50.1-DX7	

2012-08-27 10:20:23 G:\1 Projekt - kontrakterade\2011\EJ111860 Brf Sobeln 1 Källängsvägen 7, 9, 11 Lidingö\3 Projektering\31 Ritningar\3.1.9 V\3.1.9.2 Modell\Sobeln-hus
D_Central_ezzy.rvt