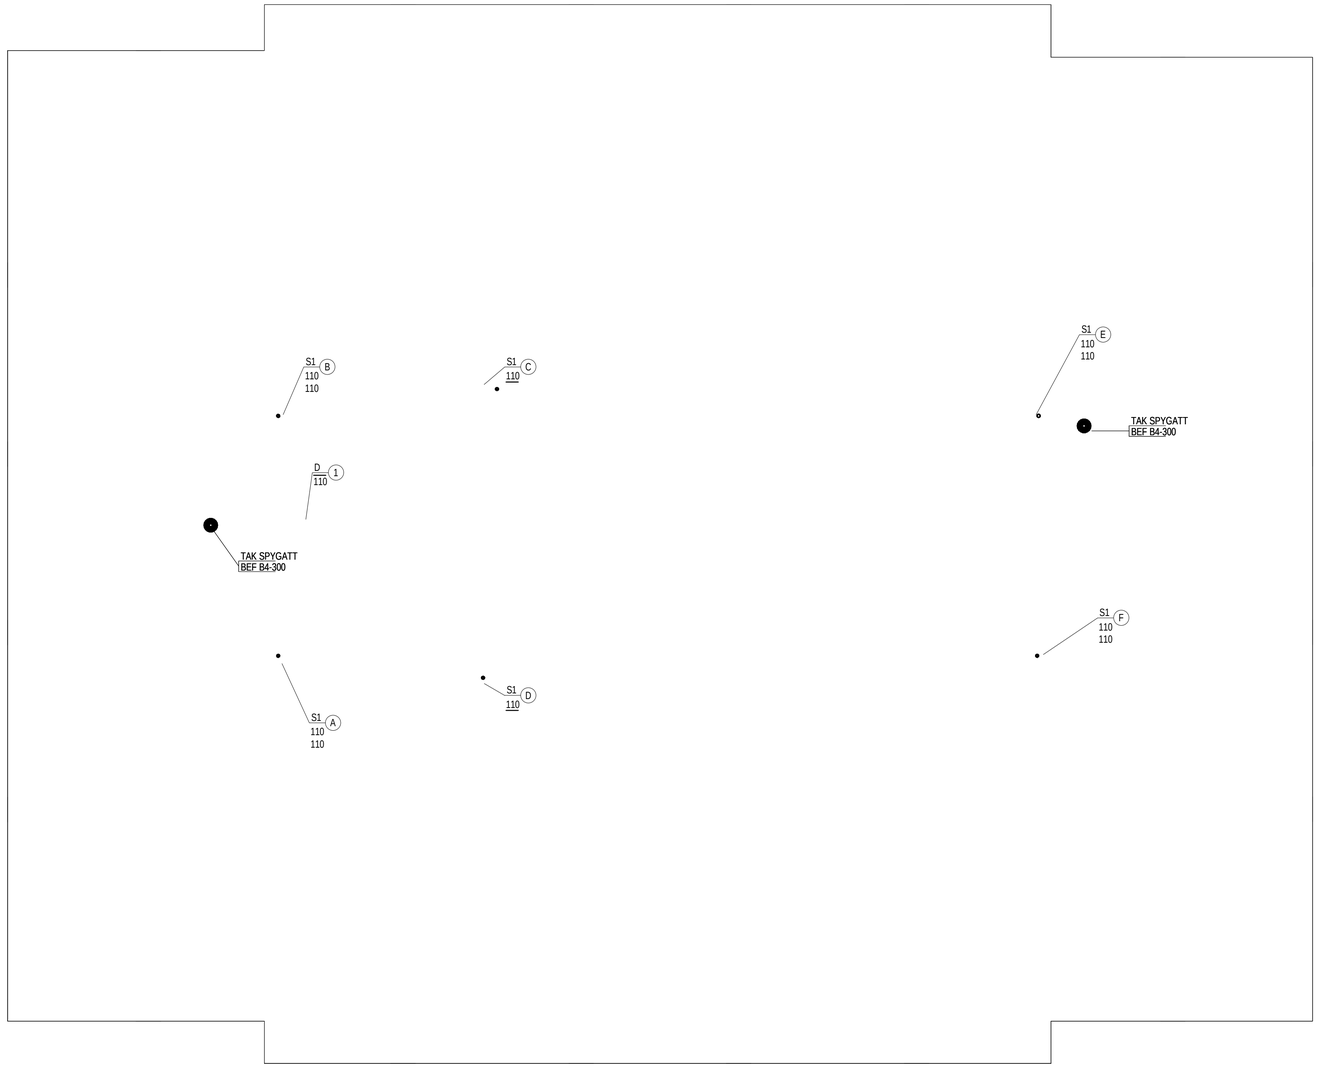


1 12.Tak VVS

1 : 50

# FÖRKLARINGAR

BETECKNINGAR

D = BEF DAGVATTENSLEDNING
S = BEF SPILLVATTENLEDNING, RENSPOLAS
S1 = SPILLVATTENLEDNING, STAM, Fab. Rehau, PP-plast, Typ:RAUPIANO
S2 = SPILLVATTENLEDNING, "GRODA", Fab. Rehau, PP- plast, Typ:RAUPIANO
S3 = SPILLVATTENLEDNING, I MARKEN, Fab. Rehau, PE-RÖR

KV = KALLVATTENLEDNING
VV = VARMVATTENLEDNING
VVC = VARMVATTENCIRKULATIONLEDNING
VS = VÄRMELEDNING

1 = STAM, Fab. Rehau, PEX-rör,TYP:RAUTITAN
1 = I BADRUM, WC, Fab. Rehau, PEX-rör,TYP:RAUTITAN
2 = I BADRUM, WC, SYNLIGA ROSTFRIA RÖR
3 = STRÅK I KÄLLARE, PP-RÖR
4 = BEF. KALLVATTENLEDNING, TYP: CU-RÖR
5 = I KULVERT VARMVATTENCIRKULATIONLEDNING, fab. Retherm, Typ: Fusiotherm PP-R80 Faser
6 =STAM/STRÅK VÄRMELEDNING, RÖR TYP: Alu-Pex
7 =SYNLIG VÄRMELEDNING, RAKA: CU-RÖR

AV1 = AVSTÄGNINGSVENTIL STAM/KULVERT
AV2 = AVSTÄGNINGSVENTIL KULVENTIL
RV = INJUSTERINGSVENTIL VVC
ANSL = ANSLUTNING
BL1 = DUSCH/BADKARSBLANDARE
BL2 = TVÄTTSTÄLLSBLANDARE
BL3 = DISKLÄDSBLANDARE
BL4 = TVÄTTSTUGEBLANDARE
BL5 = SPOLBLANDARE MED SLANGANSLUTNING
B1 = GOLVBRUNN I BADRUM
B2 = GOLVBRUNN I TVÄTTSTUGA
B3 = GOLVBRUNN I GARAGE
B4 = SPYGATT
BEF. = BEFINTLIG
BR = BRYTARE
BS = BADRUMSSKÅP
DB = DISKBÄNK
DDS = DUSCHDRAPERISKENA
DI = DIMMER - TILLVAL
G = GLOBARMATUR
GX = EGEN LAMPA
GV = GOLVVÄRME - TILLVAL
HT = HANDDUKSTORK-EL TILLVAL
IL = INSPEKTIONSLUKA
LI = LÄCKAGEINDIKERING
KV01-MF01-OX =KALLVATTENMÄTARE MED KONSOL OCH AVSTÄNGNINGSVENTILER - BESTÄLLAS ENTREPRENÖREN FRÅN KOMMUN
VV01-MF01-OX =VARMVATTENMÄTARE MED KONSOL
PK = PREFABRICERADE KASSETT
PR. = PROPPAS
P1 = PUMP
SR1 = STUPRÖR
SH = SLANGHYLLA
TM1 = TVÄTTMASKIN
TM = VÄGGUTAG TILL TVÄTTMASKIN
TT = VÄGGUTAG TILL TORKTUMLARE
TS1 = TVÄTTSTÄLL STOR
TS2 = TVÄTTSTÄLL LITEN
TV = TAPPVENTIL
UB = UTSLAGSBACK
VF = VENTIL FRÅNLUFT
VK1 = VATTENKLOSETT, GOLV
VK2 = VATTENKLOSETT, KORT
VL = VATTENLÅS
VT = VENTIL TILLLUFT
VU = VÄGGUTTAG
VM1 = VARMVATTENMÄTTARANORDNING
VVX =VARMVATTENVÄXLARE
VUK = VATTENUTKASTARE

MINFALL PÅ SPILLVATTENLEDNING 15%
OM INTE ANNAT ANGES:

| | KV | VV | S |
|---|---|---|---|
| VK | 12 | --- | 110 |
| TS | 12 | 12 | 50 |
| BL | 15 | 15 | --- |
| VL | --- | --- | 75 |
| B | --- | --- | 75 |

DEMONTERING

| REV | REVIDERINGEN AVSER | ANT | SIGN | DATUM |
|---|---|---|---|---|

FASTIGHET
Brf Sobeln 1
ADRESS
Källängsvägen 7,9,11 Lidingö

TITANIA

08-668 44 44 Fax 08-668 44 42 www.titania.se

RELATIONSHANDLING

RITNINGEN AVSER
HUS D
PLAN 12 VÅNING TAK
STAMBYTE
RÖRINSTALLATION

SKALA 50 A1 100 A3 Discipln VVS

ANSVARIG EZY | RITAD AV EZY | GRANSKAD AV EZY

DATUM 2012-08-27

UPPDRAG.NR EJ111860 | NUMMER V50.1-DX12 | BET

2012.08.27 10:28:04 G:\1 Projekt - kontrakterade\2011\EJ111860 Brf Sobeln 1 Källängsvägen 7,9,11 Lidingö\9 Projektering\91 Ritningar\919 V\919.2 Modell\Sobeln-hus
D-Central_ewzyrv1